


INTERFERENCIA AGUAS CORDOBESAS

LIBERACION TRAZA

OBRA: PROLONGACION AV. CRUZ ROJA
UBICACION: CALLE MANUEL BAIGORRIA ENTRE CALLES CUNIN Y PASO DE LOS ANDES
RED: PVC Ø160mm

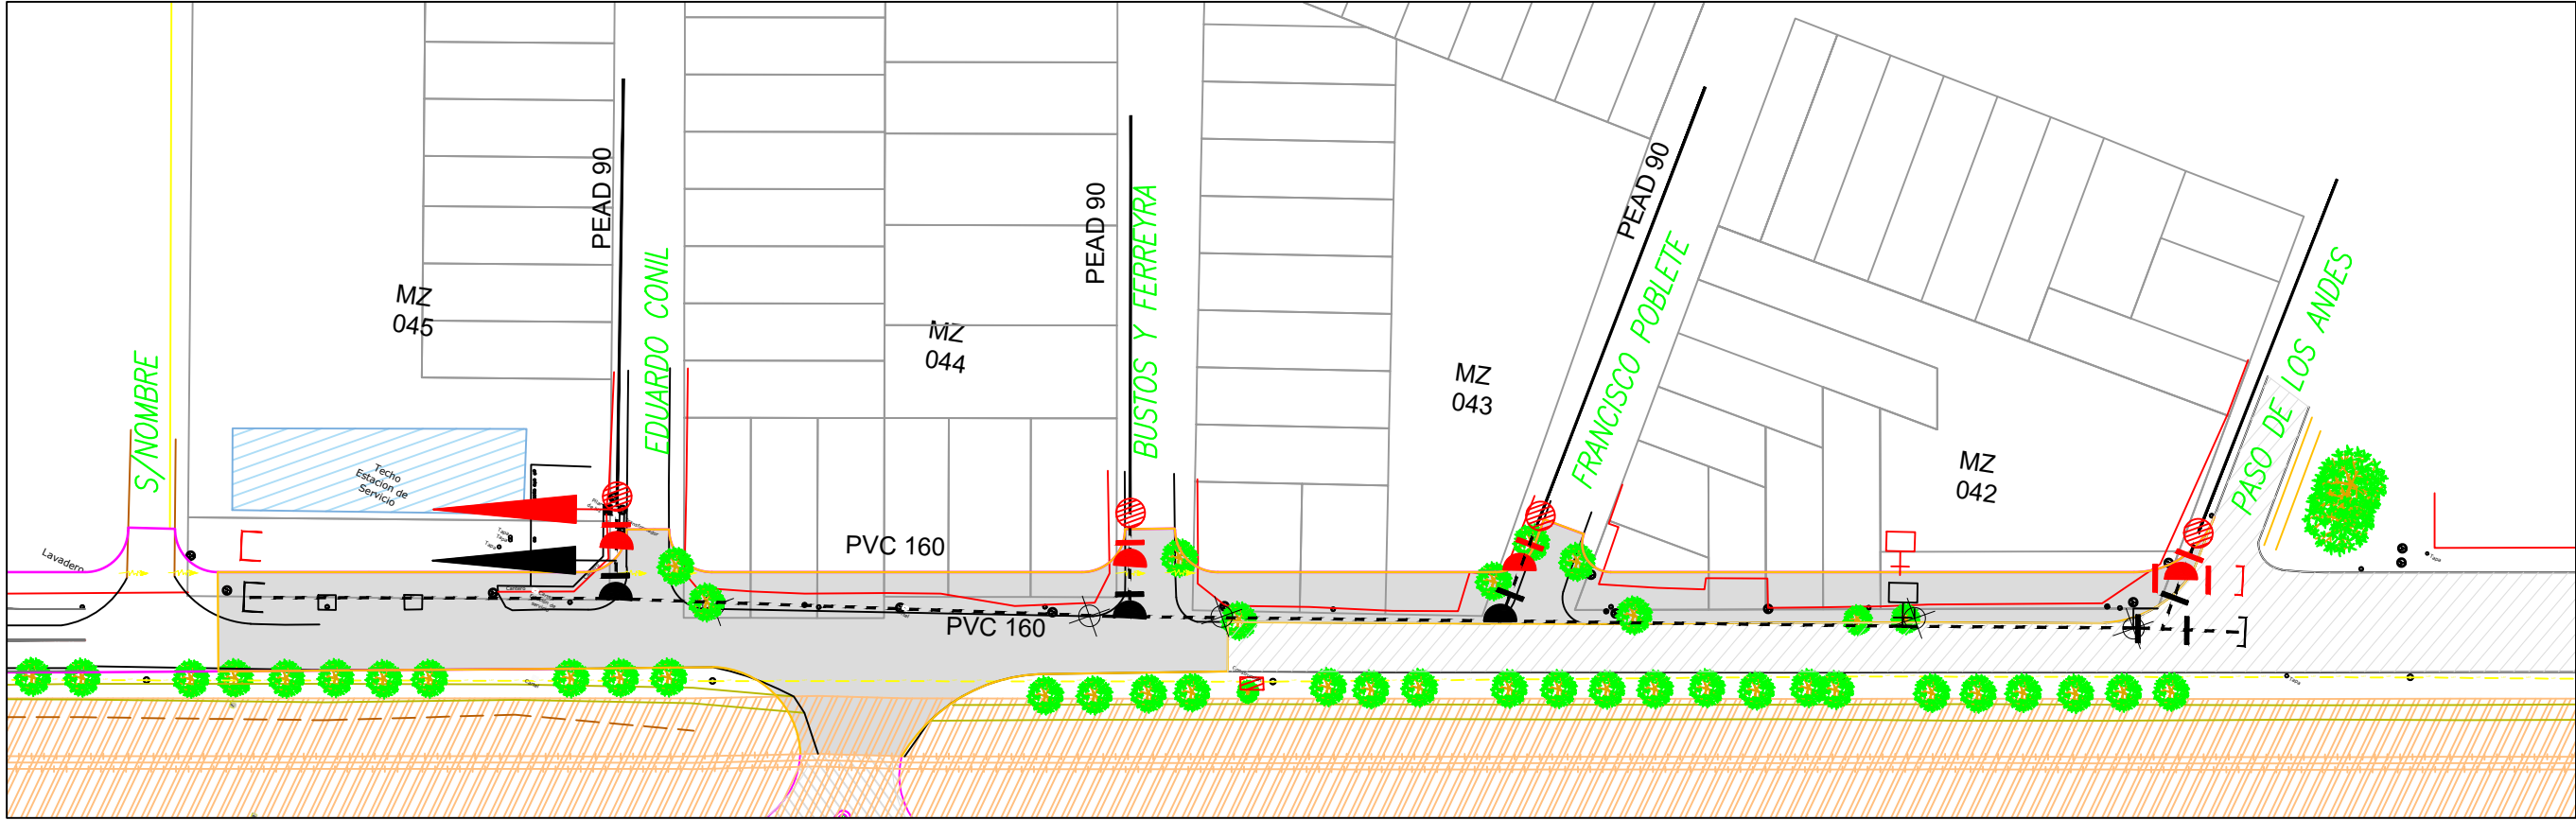

- | | | | |
|-------|----------------------------|---|--------------------|
| — | RED EXISTENTE | ⊗ | EMPALME A EJECUTAR |
| - - - | RED EXISTENTE A DESAFECTAR | — | RED A EJECUTAR |


INTERFERENCIA ECOGAS

LIBERACION TRAZA

OBRA: PROLONGACION AV. CRUZ ROJA

UBICACION: CALLE MANUEL BAIGORRIA ENTRE CALLES CUNIN Y PASO DE LOS ANDES


RED: ACERO Ø102mm

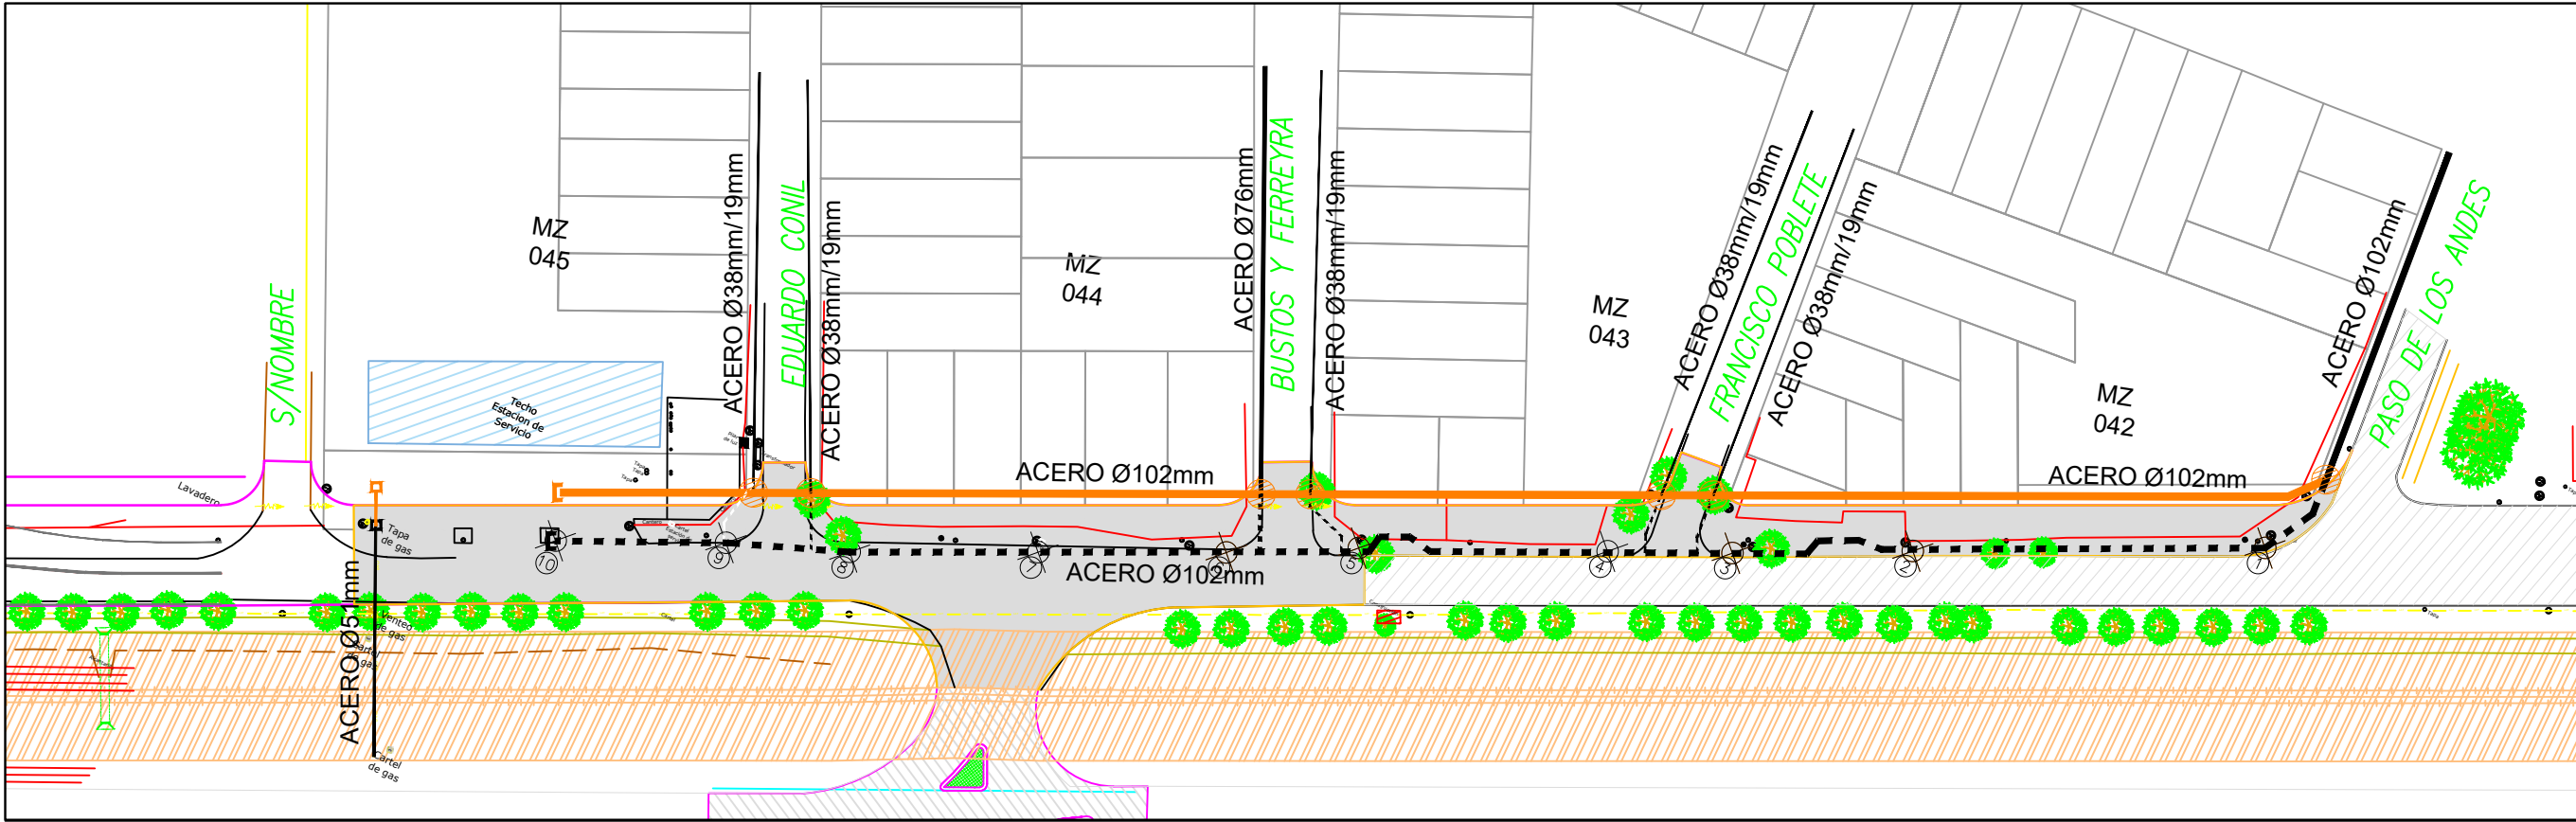

- | | | | |
|-----------|----------------------------|---|--------------------|
| — | RED EXISTENTE | ○ | EMPALME A EJECUTAR |
| - - - - - | RED EXISTENTE A DESAFECTAR | — | RED A EJECUTAR |

PLANIALTIMETRIA RELEVAMIENTO INTERFERENCIA ECOGAS

UBICACION: CALLE MANUEL BAIGORRIA ENTRE CALLES CUNIN Y PASO DE LOS ANDES

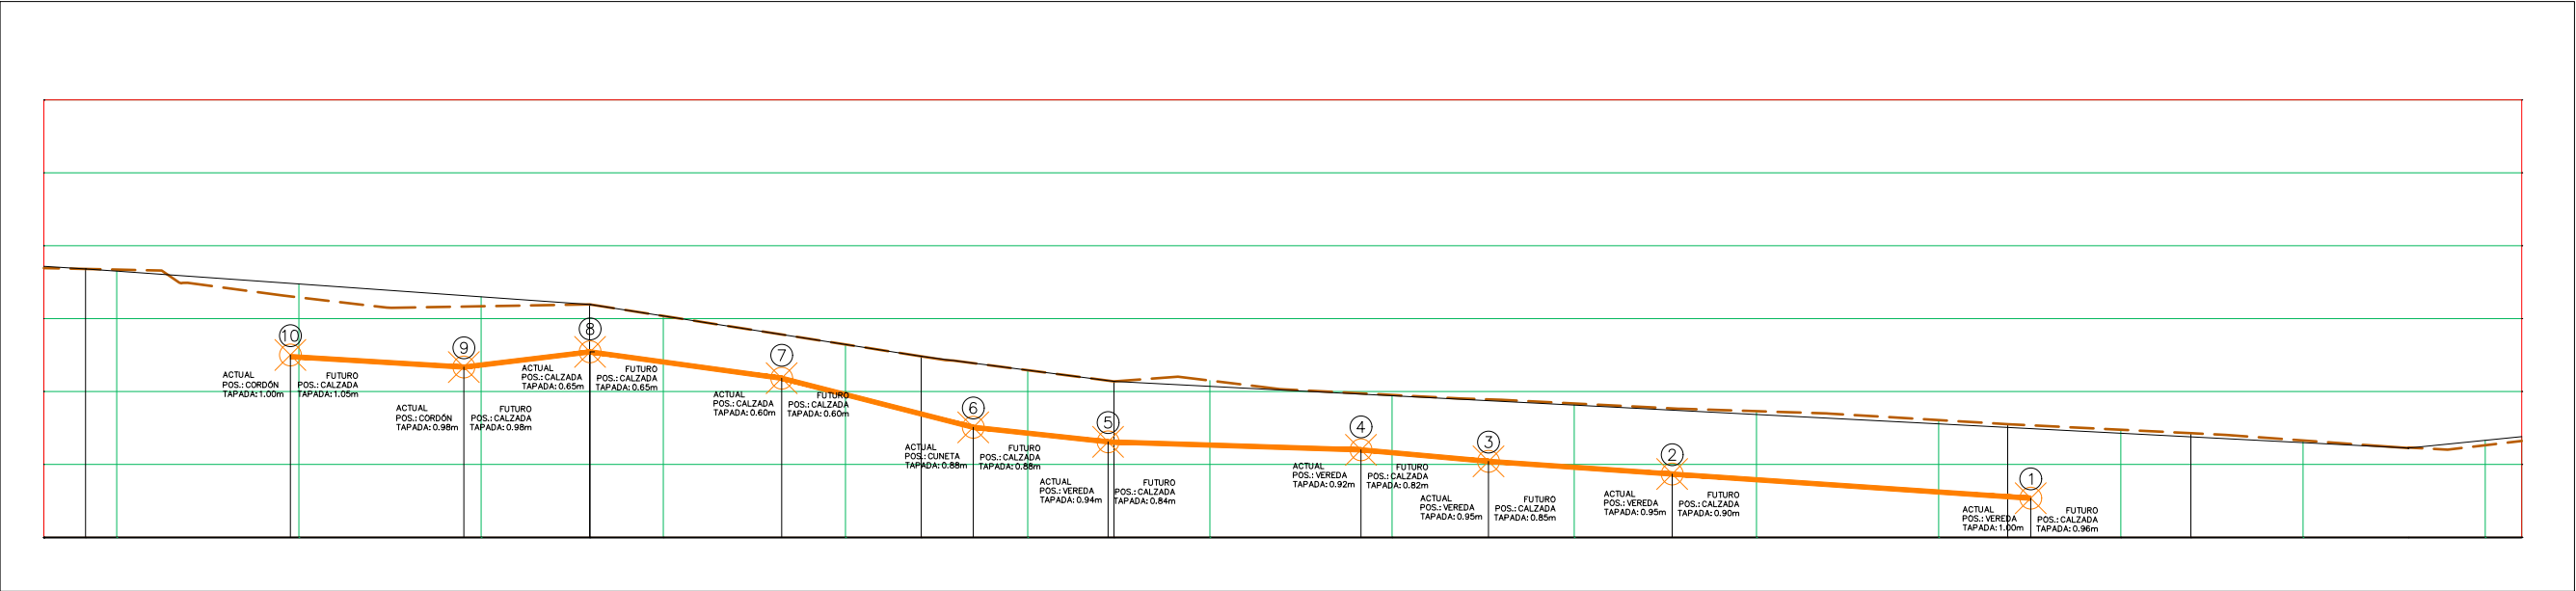


INTERFERENCIAS ENERGIA

LIBERAZION DE TRAZA

OBRA: PROLONGACION AV. CRUZ ROJA

UBICACION: CALLE MANUEL BAIGORRIA ENTRE CALLES CUNIN Y PASO DE LOS ANDES

REDES: BT - MT - SET

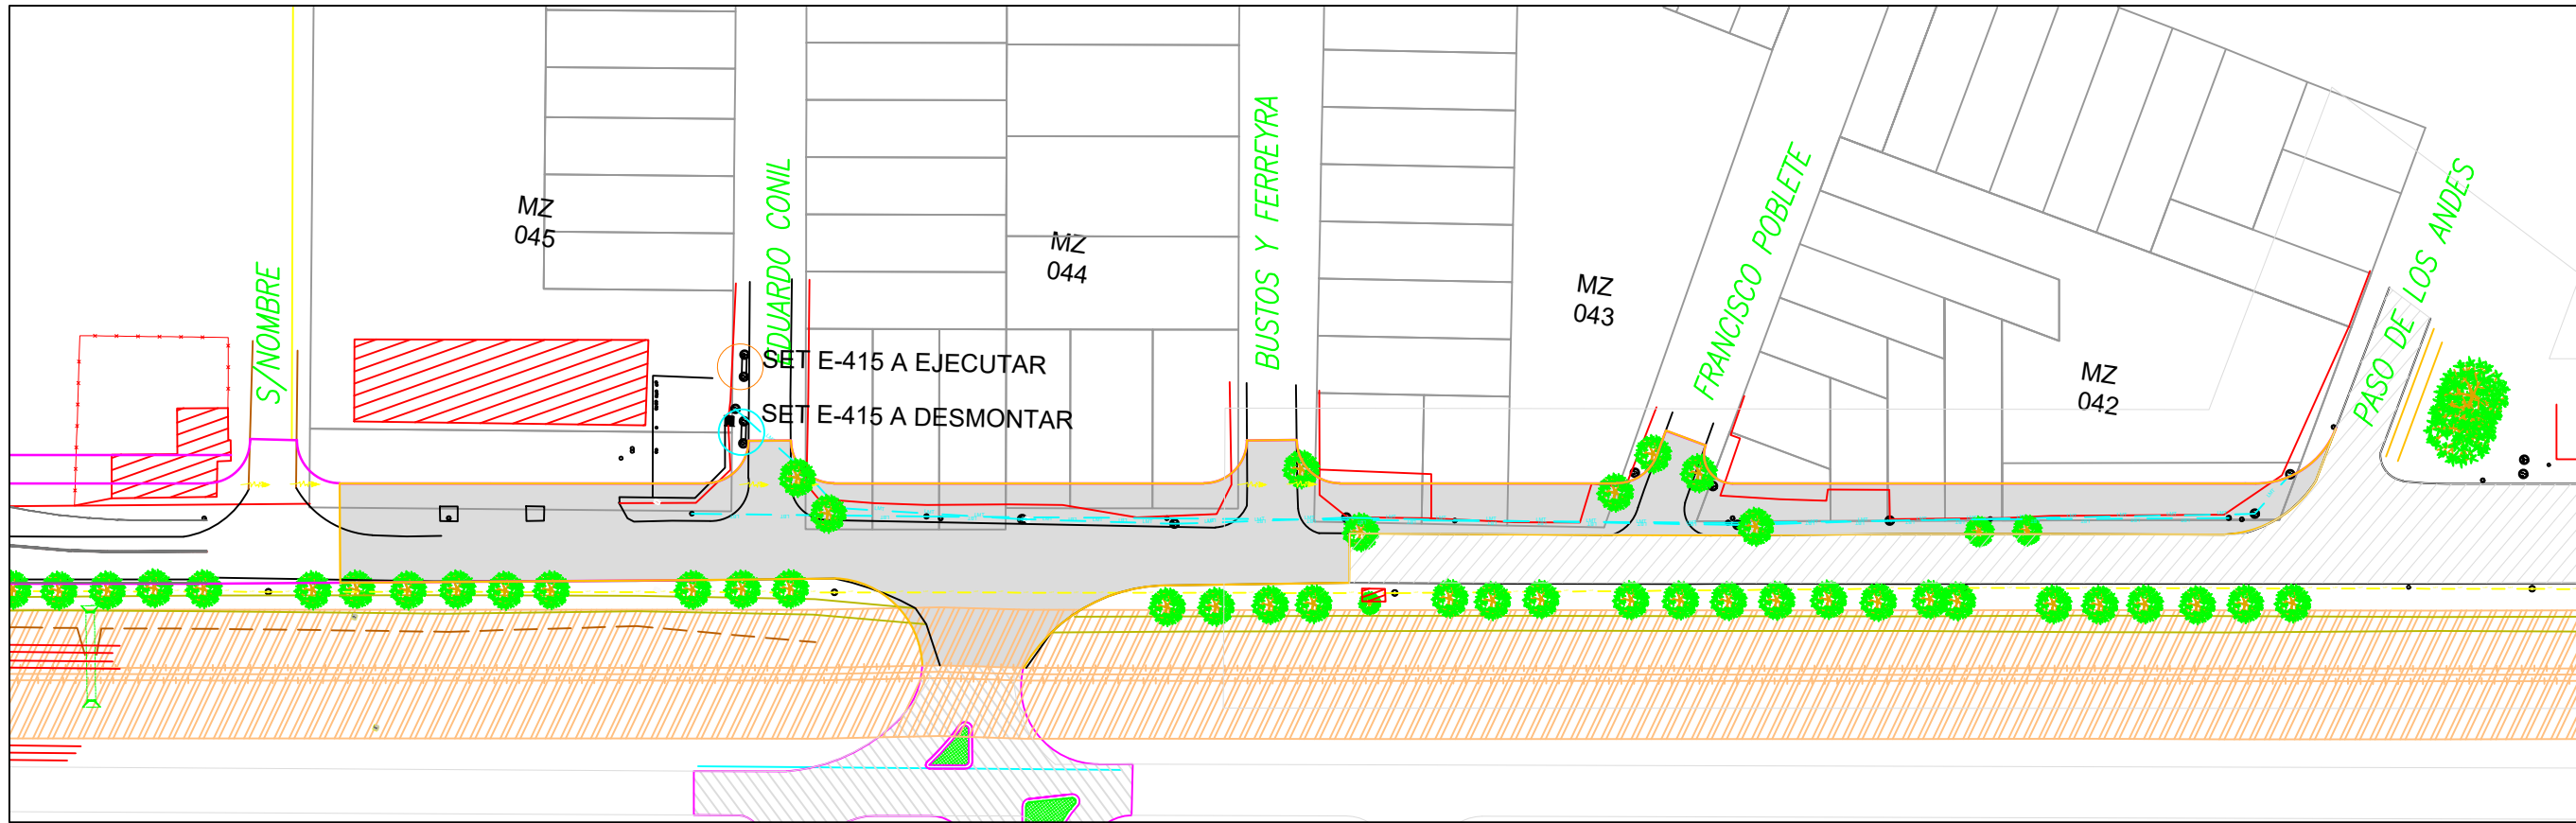

RED EXISTENTE
BT AEREA A DESMONTAR
RED EXISTENTE
MT AEREA A DESMONTAR

☹ POSTE DE HORMIGON
A DESMONTAR


INTERFERENCIAS TELECOM/CABLEVISION/FIBERTEL

LIBERAZION DE TRAZA

OBRA: PROLONGACION AV. CRUZ ROJA

UBICACION: CALLE MANUEL BAIGORRIA ENTRE CALLES CUNIN Y PASO DE LOS ANDES


REDES: FIBRA OPTICA, TELEFONIA Y CABLE

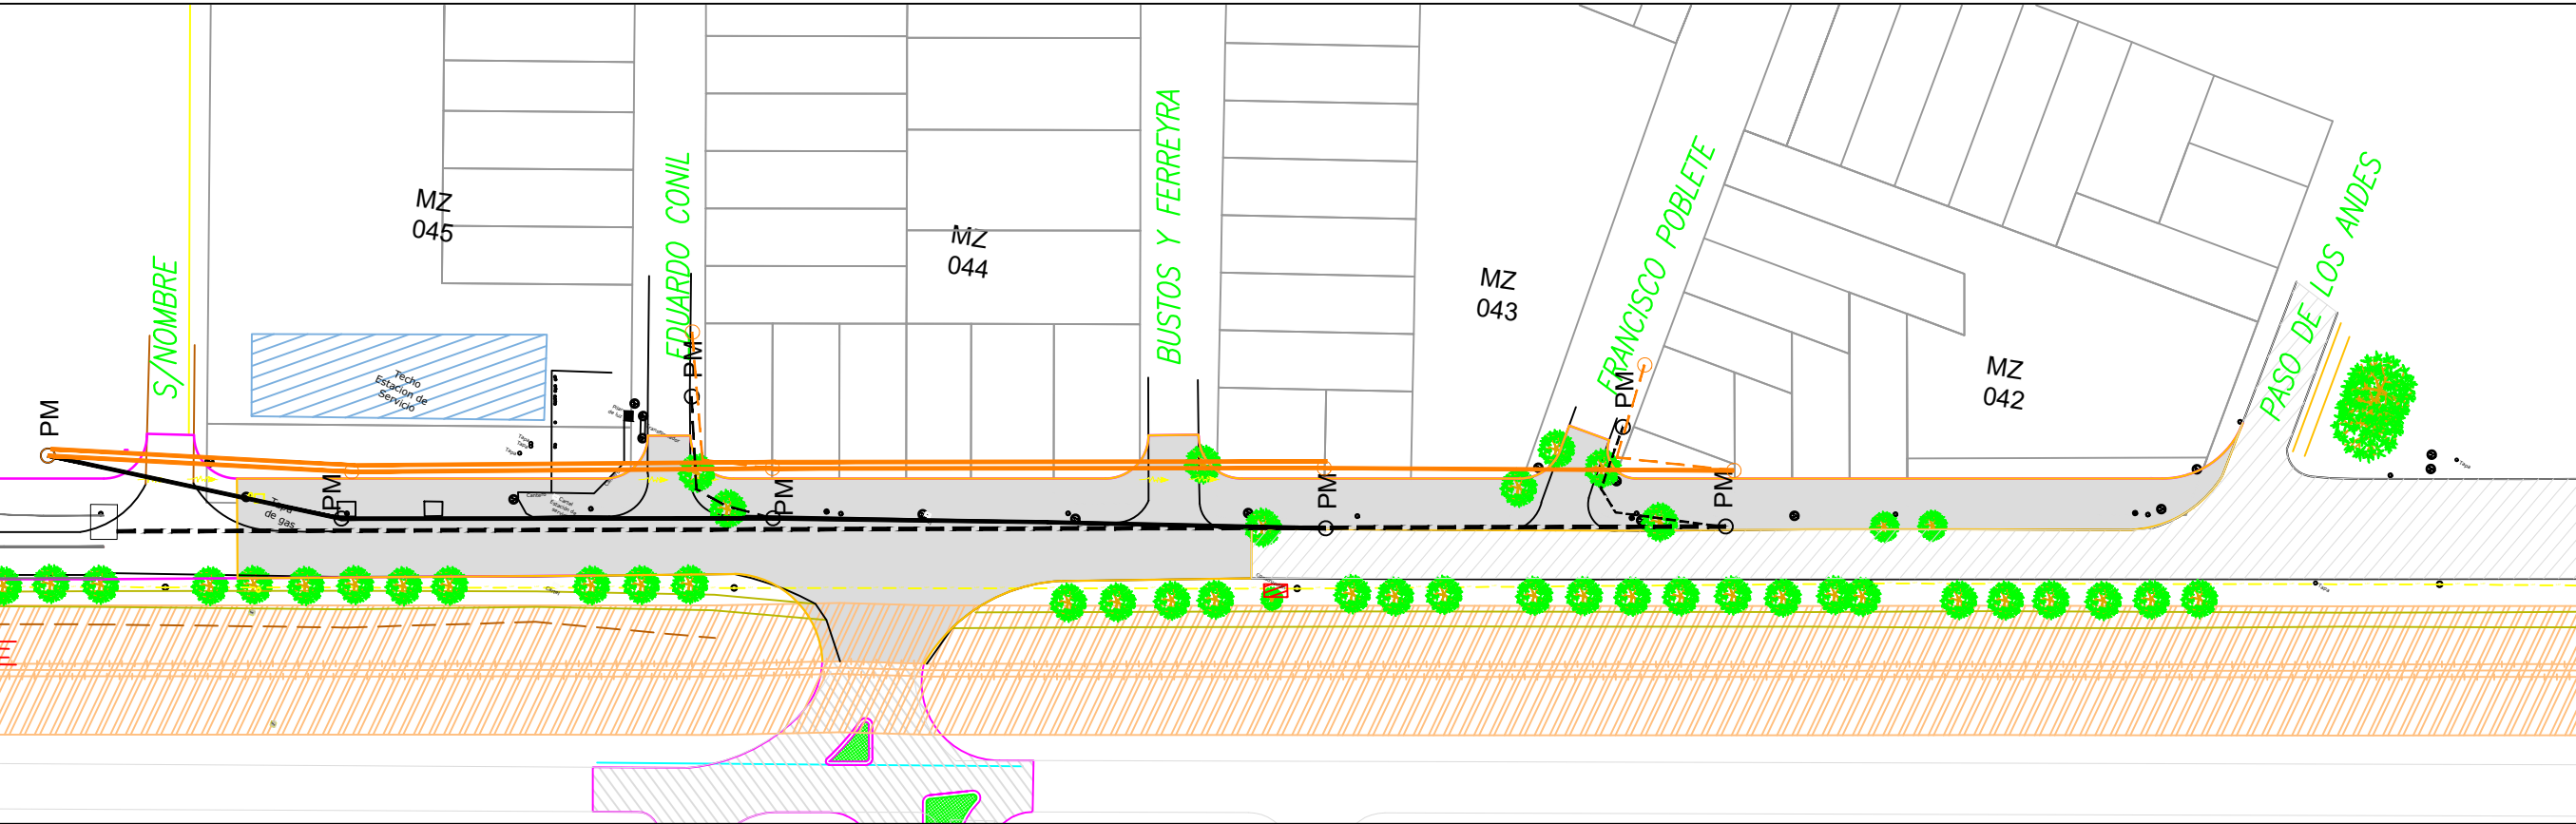

- | | | | | | |
|---|--------------------------------|-----|--|-------|-------------------------------|
| ○ | POSTE DE MADERA
A DESMONTAR | --- | RED EXISTENTE
SUBTERRANEA A DESMONTAR | - - - | RED SUBTERRANEA
A EJECUTAR |
| ○ | POSTE DE MADERA A
EJECUTAR | — | RED EXISTENTE
AEREA A DESMONTAR | — | RED AEREA A
EJECUTAR |

RED DE CLOACA

OBRA: PROLONGACION AV. CRUZ ROJA
UBICACION: CALLE MANUEL BAIGORRIA ENTRE CALLES CUNIN Y PASO DE LOS ANDES
RED: PVC Ø160mm

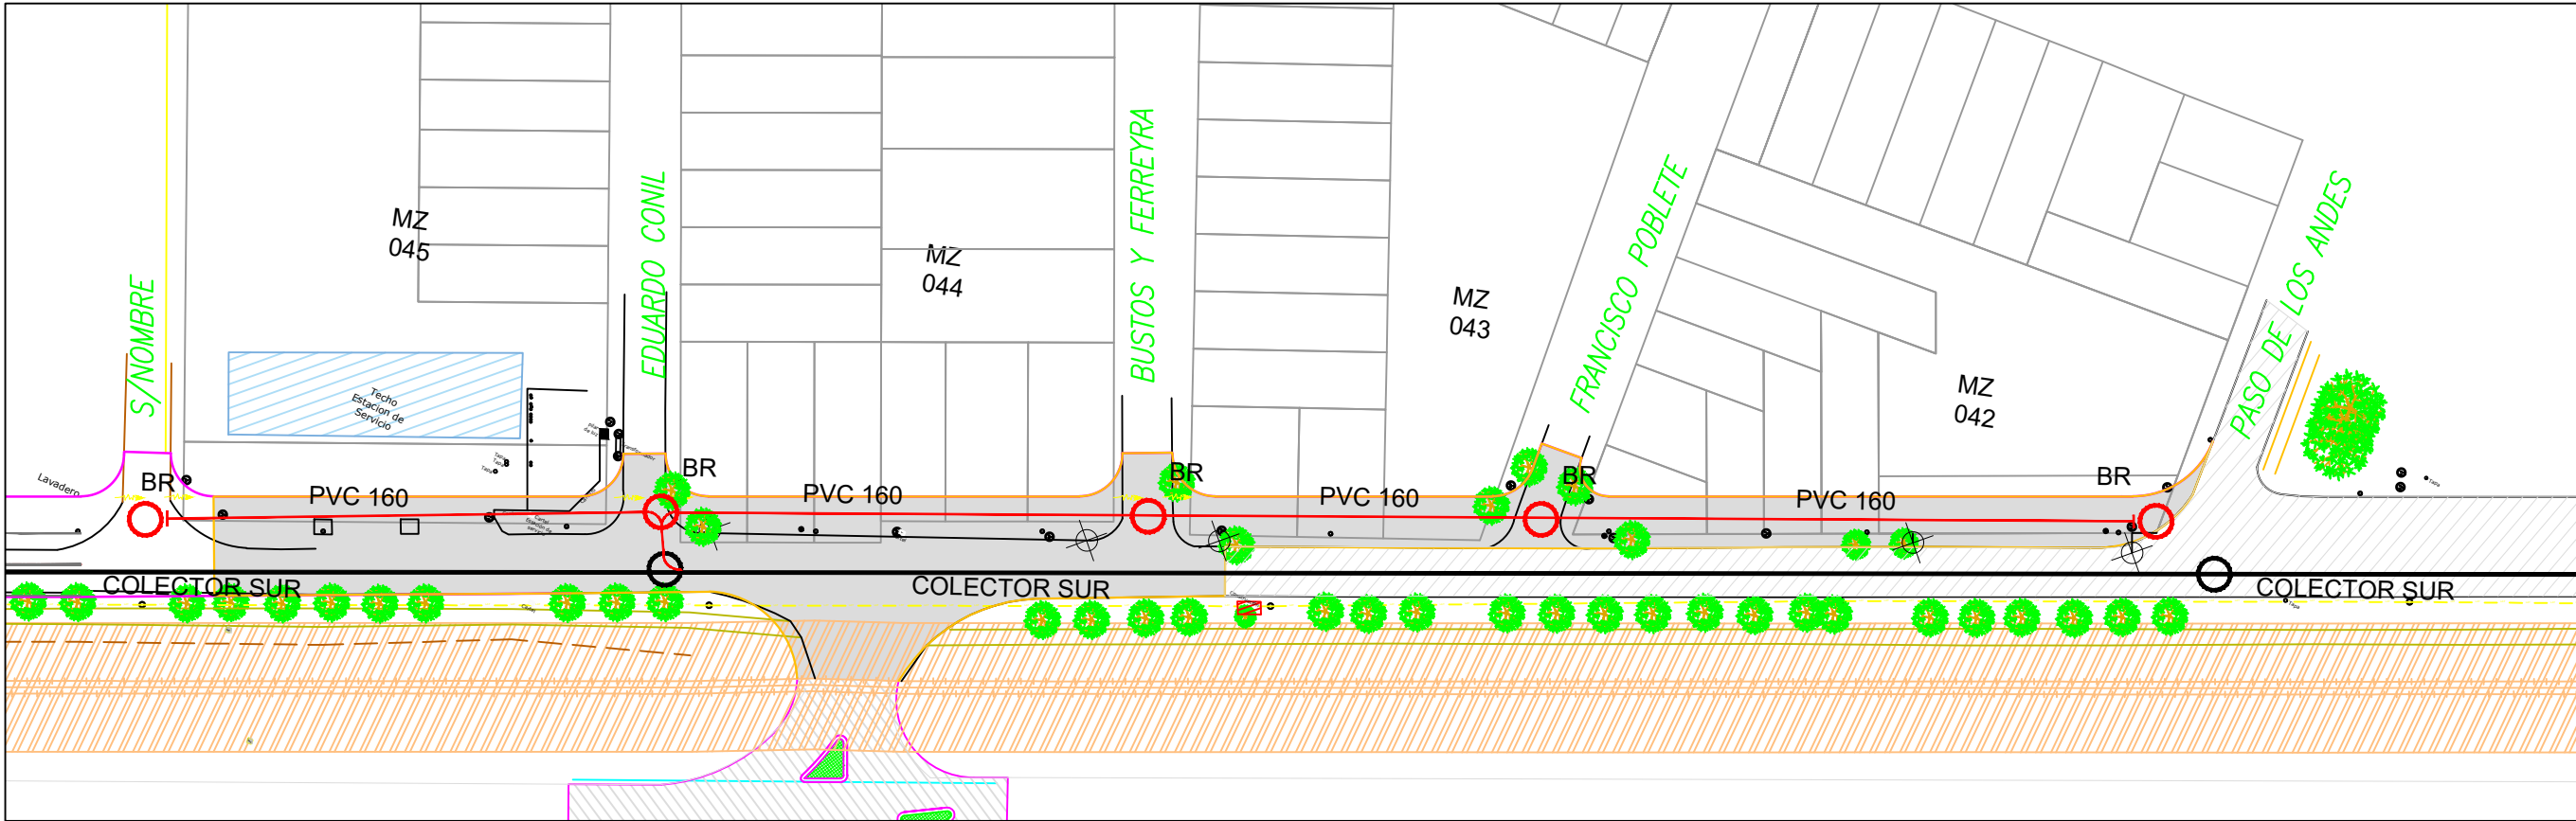


— RED EXISTENTE



BOCA DE REGISTRO



RED A EJECUTAR

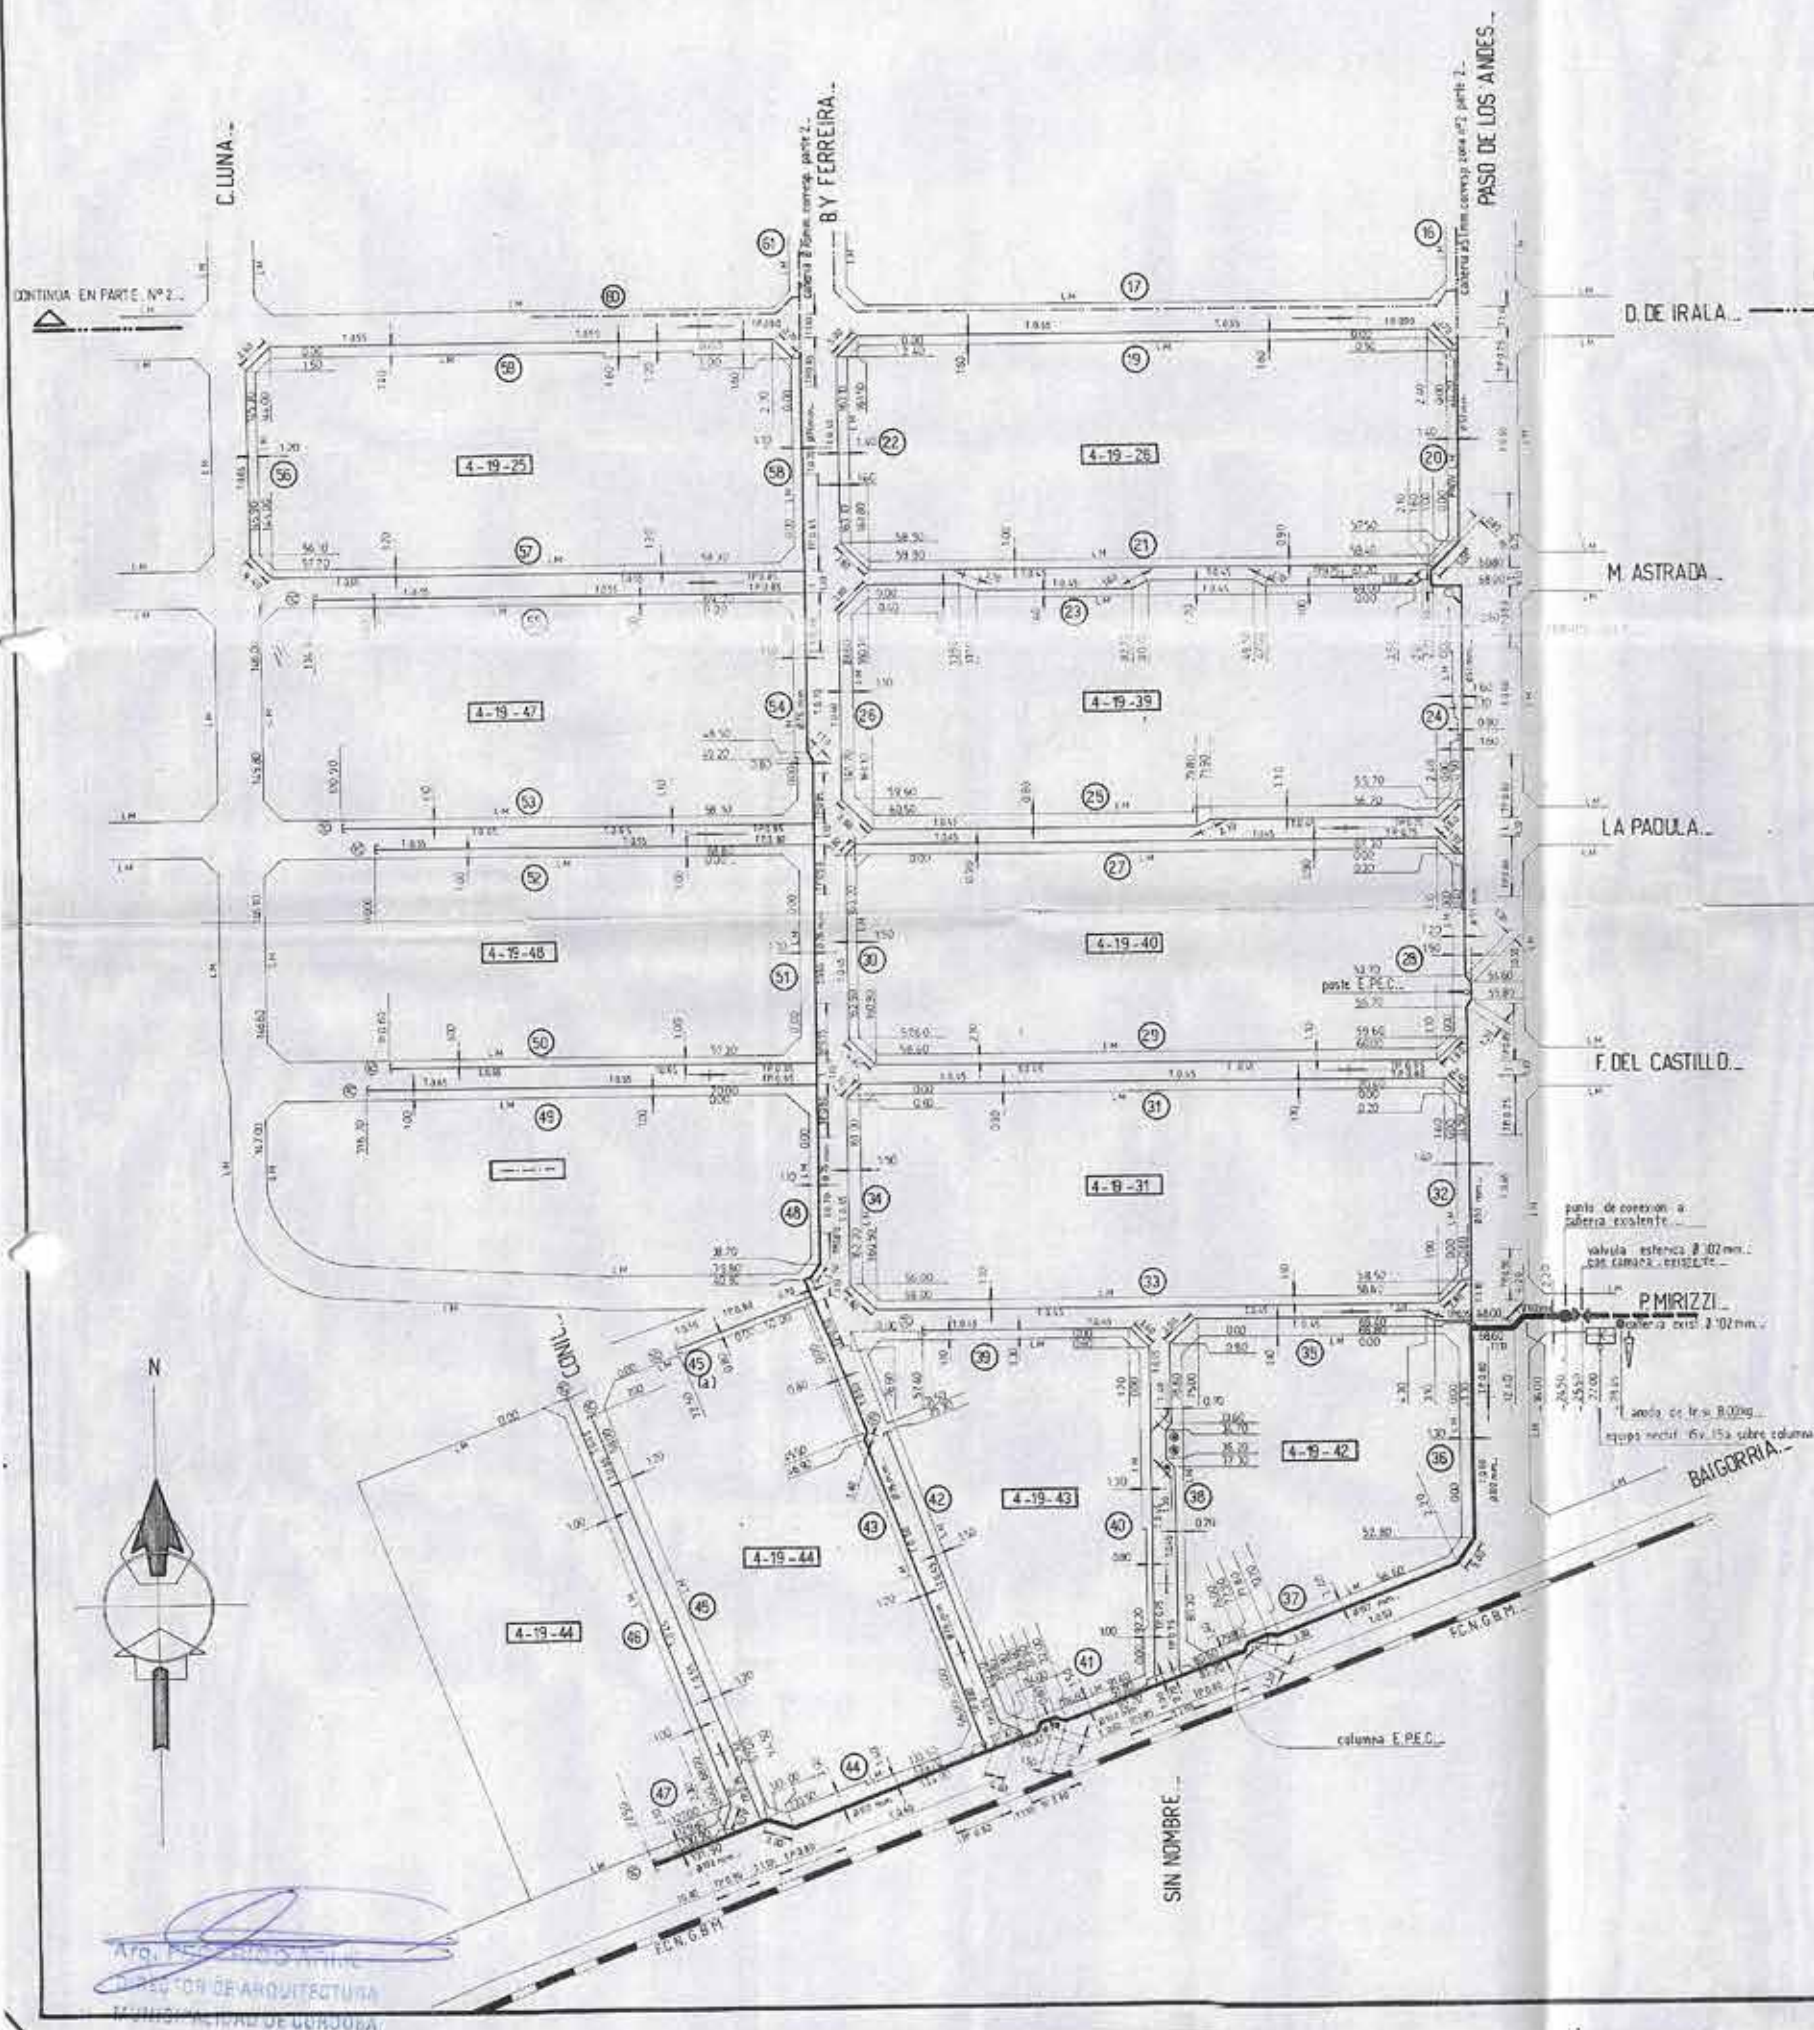

EXPT.00 40 42 ANO 22 FOLIO 81



CROQUIS DE UBICACION.

REFERENCIAS.

CAÑERIA INSTALADA	CAÑERIA EXISTENTE
PUNTO DE CONEXION	TAPA CIEGA
REDUCCION CONCENTRICA	CAÑERIA INSTALADA CORRESP. A PARTE 2
VALVULA INSTALADA	VALVULA EXISTENTE
NOMENCLATURA CATASTRAL	NUMERO DE PROYECTO
LINEA MUNICIPAL	NUMERO DE VALVULA
TAPADA	TAPADA PROPIA

LOS DIAMETROS NO ESPECIFICADOS CORRESPONDEN A Ø 8 mm 1/17" Jds.

EQUIPO RECTIF. 15x15a. SOBRE COLUMNA.

ANODO DE Fe Si Ø 300kg.

COMPUTO DE VALVULAS INSTALADAS.

Numero	Diámetro (mm)	Marca	Señal	cantidad
	150			
	150			
Total de valvulas instaladas.				

COMPUTO DE CAÑERIA INSTALADA.

DIAMETRO	NORMA	ESPESOR	LONGITUD
mm.	de fabricación	mm.	m. metros
1/2"	ASTM A 354-53	40%	319.72
3/4"	"	1.50	403.90
1"	"	2.20	282.30
1 1/2"	"	2.90	318.70
2"	"	2.90	597.50
Total de cañeria correspondiente a parte nº 1.			
Total de cañeria correspondiente a parte nº 2.			
Total de cañeria instalada zona nº 2.			







COMPUTO DE SERVICIOS INSTALADOS.

Total servicios integrales tipo A perforados	106
Total servicios comunes tipo B sin perforar	195
Total servicios integrales tipo C sin perforar	291
TOTAL DE SERVICIOS COMIC. INSTALADOS, corresp. parte nº 1	251
TOTAL DE SERVICIOS COMIC. corresp. parte nº 2	552
TOTAL DE SERVICIOS COMIC. INST. ZONA Nº 2.	552


NOTA: A LAS CAÑERIAS SE LES REALIZO UNA PRUEBA DE HERMETICIDAD A 4.00 Kg/cm² (3920 bar.) MANTENIDA DURANTE 86 HORAS, SEGUN CONSTA EN D.S. Nº 95, Y QUEDAN PRESURIZADAS A 2.00 Kg/cm² HASTA SU HABILITACION. EL COMPUTO TOTAL DE LA OBRA EN ZONA Nº 1, PARTE Nº 2, TIPO DE PROTECCION UTILIZADA SIMPLE GRUPO A, PARCHES CON POLYGUARD 66.



GAS DEL ESTADO G.D.T. OBRAS I.R.G.I.
 GERENTE: _____ JEFE DEPARTAMENTO: _____ JEFE SECTOR: _____
 EMPRESA: B.T.U. S.A.
 LUGAR: SUAREZ, FERPER. PARTE PLANO CONFORME A OBRA DE INST. DE CAÑERIAS Y VALVULAS DE BLOQUEO.
 OBRA: PROVISION DE GAS NATURAL. ZONA Nº 2 (PARTE Nº 1).
 ESCALA: FECHA: DIBUJO: REVISOR: D.C.Nº: MEDIDA DE PLANO: CONTROL ARCHIVO EMPRESA:
 1:100 - 105 099 - 1/40mm x 180mm - 419554 mm
 APROBACION: LUIS SANCHEZ MARCHAL CONTROL ARCHIVO G.D.E.: 38532
 INGENIERO EN GAS: LUIS SANCHEZ MARCHAL INGENIERO EN GAS: LUIS SANCHEZ MARCHAL

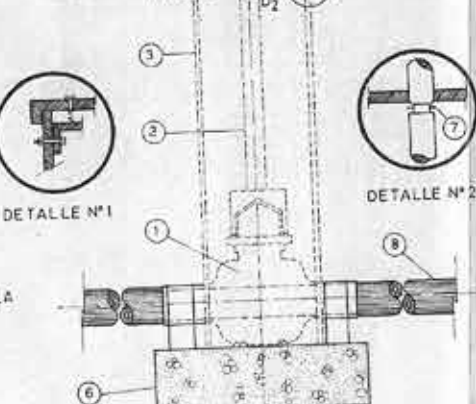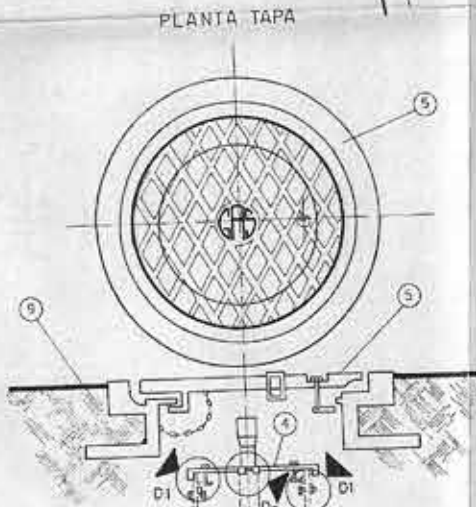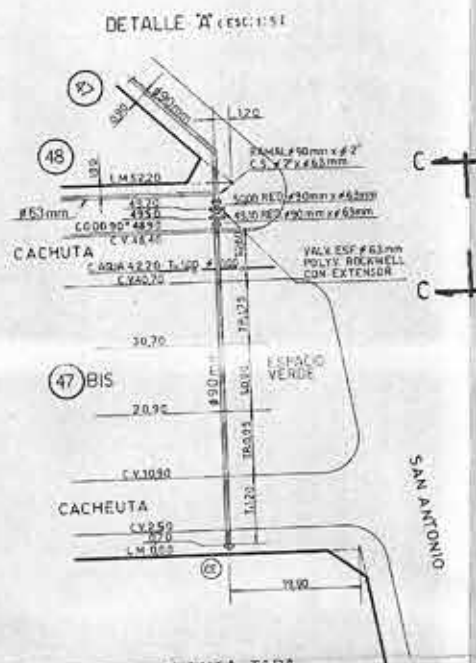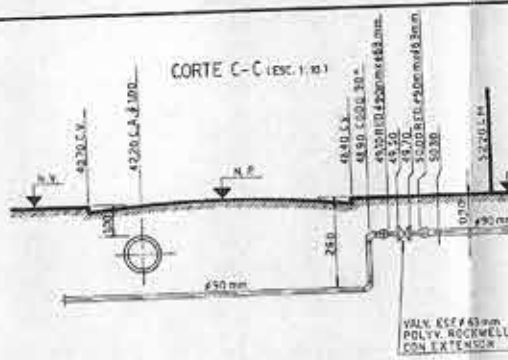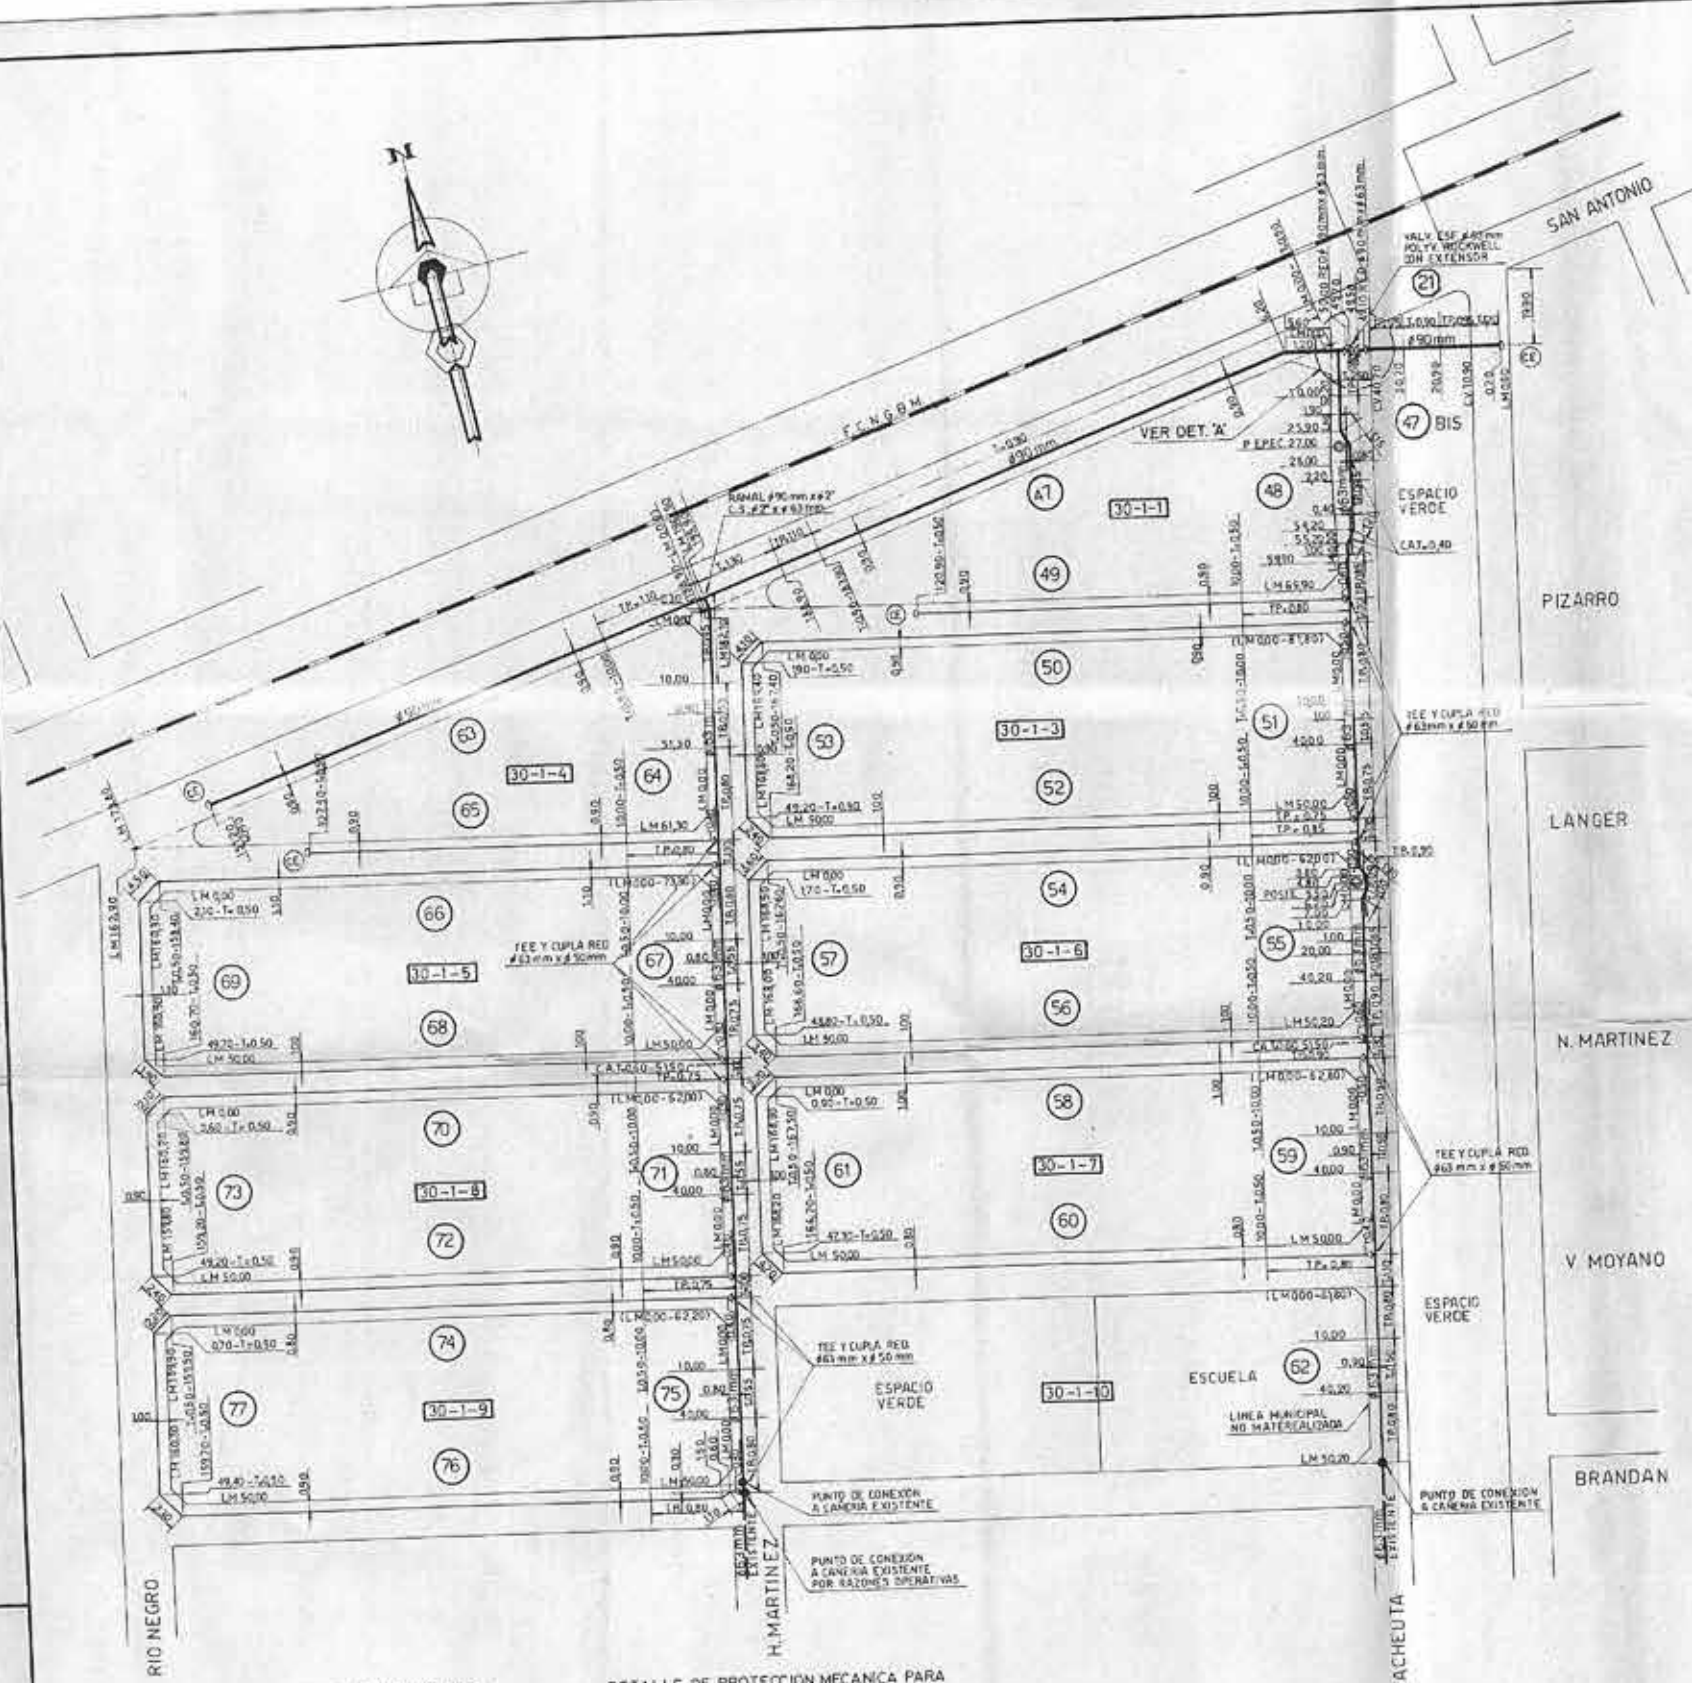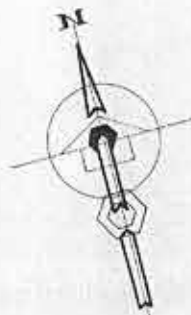

VALVULA N° 21
DETALLE DE EXTENSOR PARA EL ACCIONAMIENTO
DE VALVULAS DE POLYETILENO P.M.D.

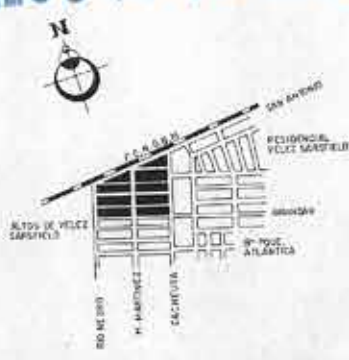

CROQUIS DE UBICACION

REFERENCIAS

—	CANERIA INSTALADA
—	CANERIA EXISTENTE
—	TAPA CESA CASQUETE PUSONADO
—	PUNTO DE CONEXION
—	REDUCCION CONCENTRICA
—	VALVULA INSTALADA
—	VALVULA EXISTENTE
—	HOMENCLATURA CATASTRAL
—	NUMERO DE CROQUIS
—	LINEA MUNICIPAL
—	TAPADA
—	TAPADA PROMEDIO
—	CANO DE AGUA
—	NUMERO DE VALVULA

TOTAL VALVULAS INSTALADAS

N°	DIAMETRO (mm)	NORMA	MARCA	CANTIDAD
21	63 mm	ISO	POLYVALVE ROCKWELL	1

TOTAL DE CANERIA INSTALADA

DIAMETRO	NORMA	ESPEJOR	LONGITUD
PULGADAS	mm	de fabricacion	en metros
2	30	DE N. 102 ASTM D 2513	401.80
1 1/2	38	"	27.40
1	25	"	2517.90
3/4	20	"	18.70
TOTAL DE CANERIA INSTALADA POLYETILENO P.M.D. ALDYL			2617.80

CANERIA DE ACERO

N°	DIAMETRO	NORMA	ESPEJOR	LONGITUD
34	1 1/2	ASTM A 153/53	2.90	134.40
TOTAL DE CANERIA ACERO INSTALADA				134.40
TOTAL DE CANERIA INSTALADA				2846.20

SERVICIOS DOMICILIARIOS

TOTAL DE SERVICIOS TIPO A INTEGRAL PERFORADO	2
Tipo C	54
Tipo B COMUN SIN PERFORAR	54
TOTAL DE SERVICIOS DOMICILIARIOS INSTALADOS	214
TOTAL DE VALVULAS INSTALADAS	


NOTA

A TODAS LAS CANERIAS SE LES REALIZO UNA PRUEBA DE HERMETICIDAD A 4.00 KG/C.M² (3.520 BAR) DURANTE 72 HORAS SEGUN CONSTA EN D/S N° 119.
LA HABILITACION DE DICHA ZONA SE REALIZARA POR LOS PUNTOS DE CONEXION N° 1, 2 A CANERIA EXISTENTE POR EL SISTEMA DE EXTRAGALANTEO DE LA MISMA.
LA CANERIA SIN DIAMETRO ESPECIFICADO ES DE 50 mm

GAS DEL ESTADO G. D. T. OBRAS I.R.G.I.



COOPERATIVA SURCOR LTDA.	
REVISO: [Firma]	APROBACION: [Firma]
CONTROL: [Firma]	CONTROL: [Firma]
385484	

PLANTA TAPA

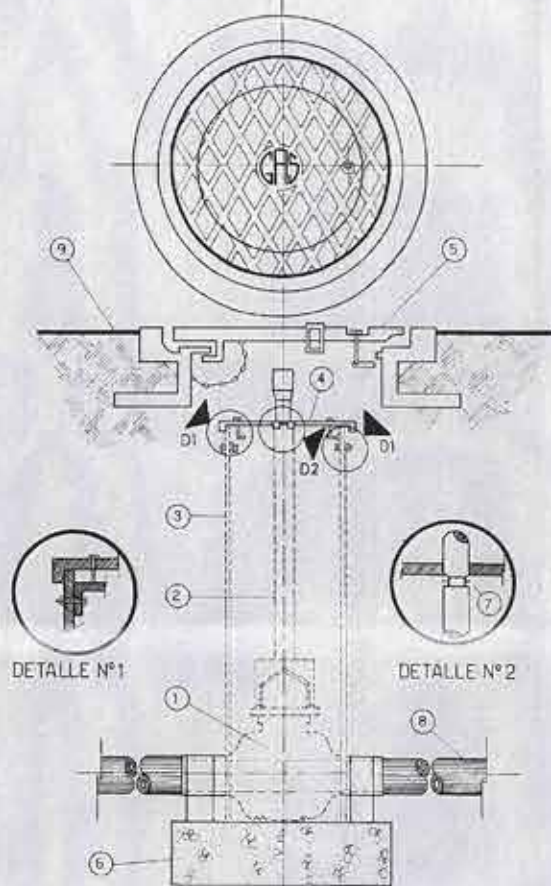


REFERENCIAS

- ① - VALVULA DE POLYETILENO
- ② - EXTENSOR PARA EL ACCIONAMIENTO DE VALVULAS
- ③ - CAÑO GUIA DE FIBROCEMENTO
- ④ - TAPA CAÑO GUIA DE ACERO
- ⑤ - TAPA DE VEREDA
- ⑥ - BASE DE FIJACION
- ⑦ - RETEN DE SEGURIDAD
- ⑧ - CAÑERIA P.M.D. ALDYL
- ⑨ - NIVEL DE VEREDA

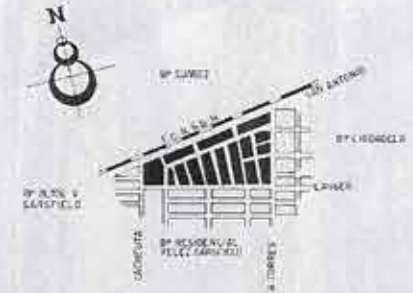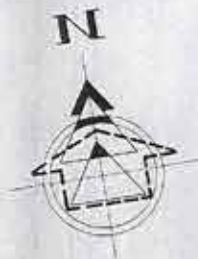

CROQUIS DE UBICACION

 REFERENCIAS

	CANERÍA INSTALADA
	CANERÍA EXISTENTE
	CASQUETE FUSIONADO
	PUNTO DE CONEXIÓN
	REDUCCIÓN CONCENTRICA
	VALVULA INSTALADA
	VALVULA EXISTENTE
	NOMENCLATURA CATASTRAL
	NUMERO DE CROCOS
	LINEA MUNICIPAL
	TAPADA
	TAPADA PROMETIDA
	CANAL DE AGUA
	NUMERO DE VALVULA

TOTAL VALVULAS INSTALADAS

N°	DIÁMETRO (mm)	NORMA serie	MARCA	CANTIDAD
22	Ø 125 mm	150	POLYVALVE-ROCKWELL	1
23	Ø 63 mm	150	" "	1

TOTAL DE CAÑERIA INSTALADA

TOTAL CANEIRA (INSTALADA) POLYETILENO P.M.D. ALDYL							5732,05

CANERIA DE ACERO

34	98	ASTM A 155/53	2.90	152.40
TOTAL DE CÁNTERIA ACERO INSTALADA				152.40
TOTAL DE CÁNTERIA INSTALADA				580.55

SERVICIOS DOMICILIARIOS

TOTAL DE SERVICIO TIPO A INTEGRAL PERFORMADO	1
" " " TIPO C " SIN PERFORMAR	136
" " " TIPO B COMUN SIN PERFORMAR	109
TOTAL DE SERVICIOS DOMICILIARIOS INSTALADO	246
TOTAL DE VALVULAS INSTALADAS	

NOTA:


- A TODAS LAS CADERAS SE LES REALIZO UNA PRUEBA DE HERMETICIDAD A 100 Kg/cm² (1920 bar) DURANTE 72 HORAS SIN CONTINUA EN 0/5 MM. 161
- LA VALIDACION DE BUENA DOWA SE REALIZABA POR MEDIO DE LOS PUNTOS DE CONEXION 1, 2 Y 3 POR LA APERTURA DE LAS VALVULAS EXISTENTES EN ZONAS Nº 4 Y 12
- LA PROTECCION MECANICA SE REALIZO CON LADRILLO COMUNES
- LA CADERA SIN DIAMETRO ESPECIFICADO ES DE Ø 50 mm

GAS DEL ESTADO G.D.T. OBRAS I.R.G.I.

COOPERATIVA SURCOR LTDA.

[illegible]

3855 0

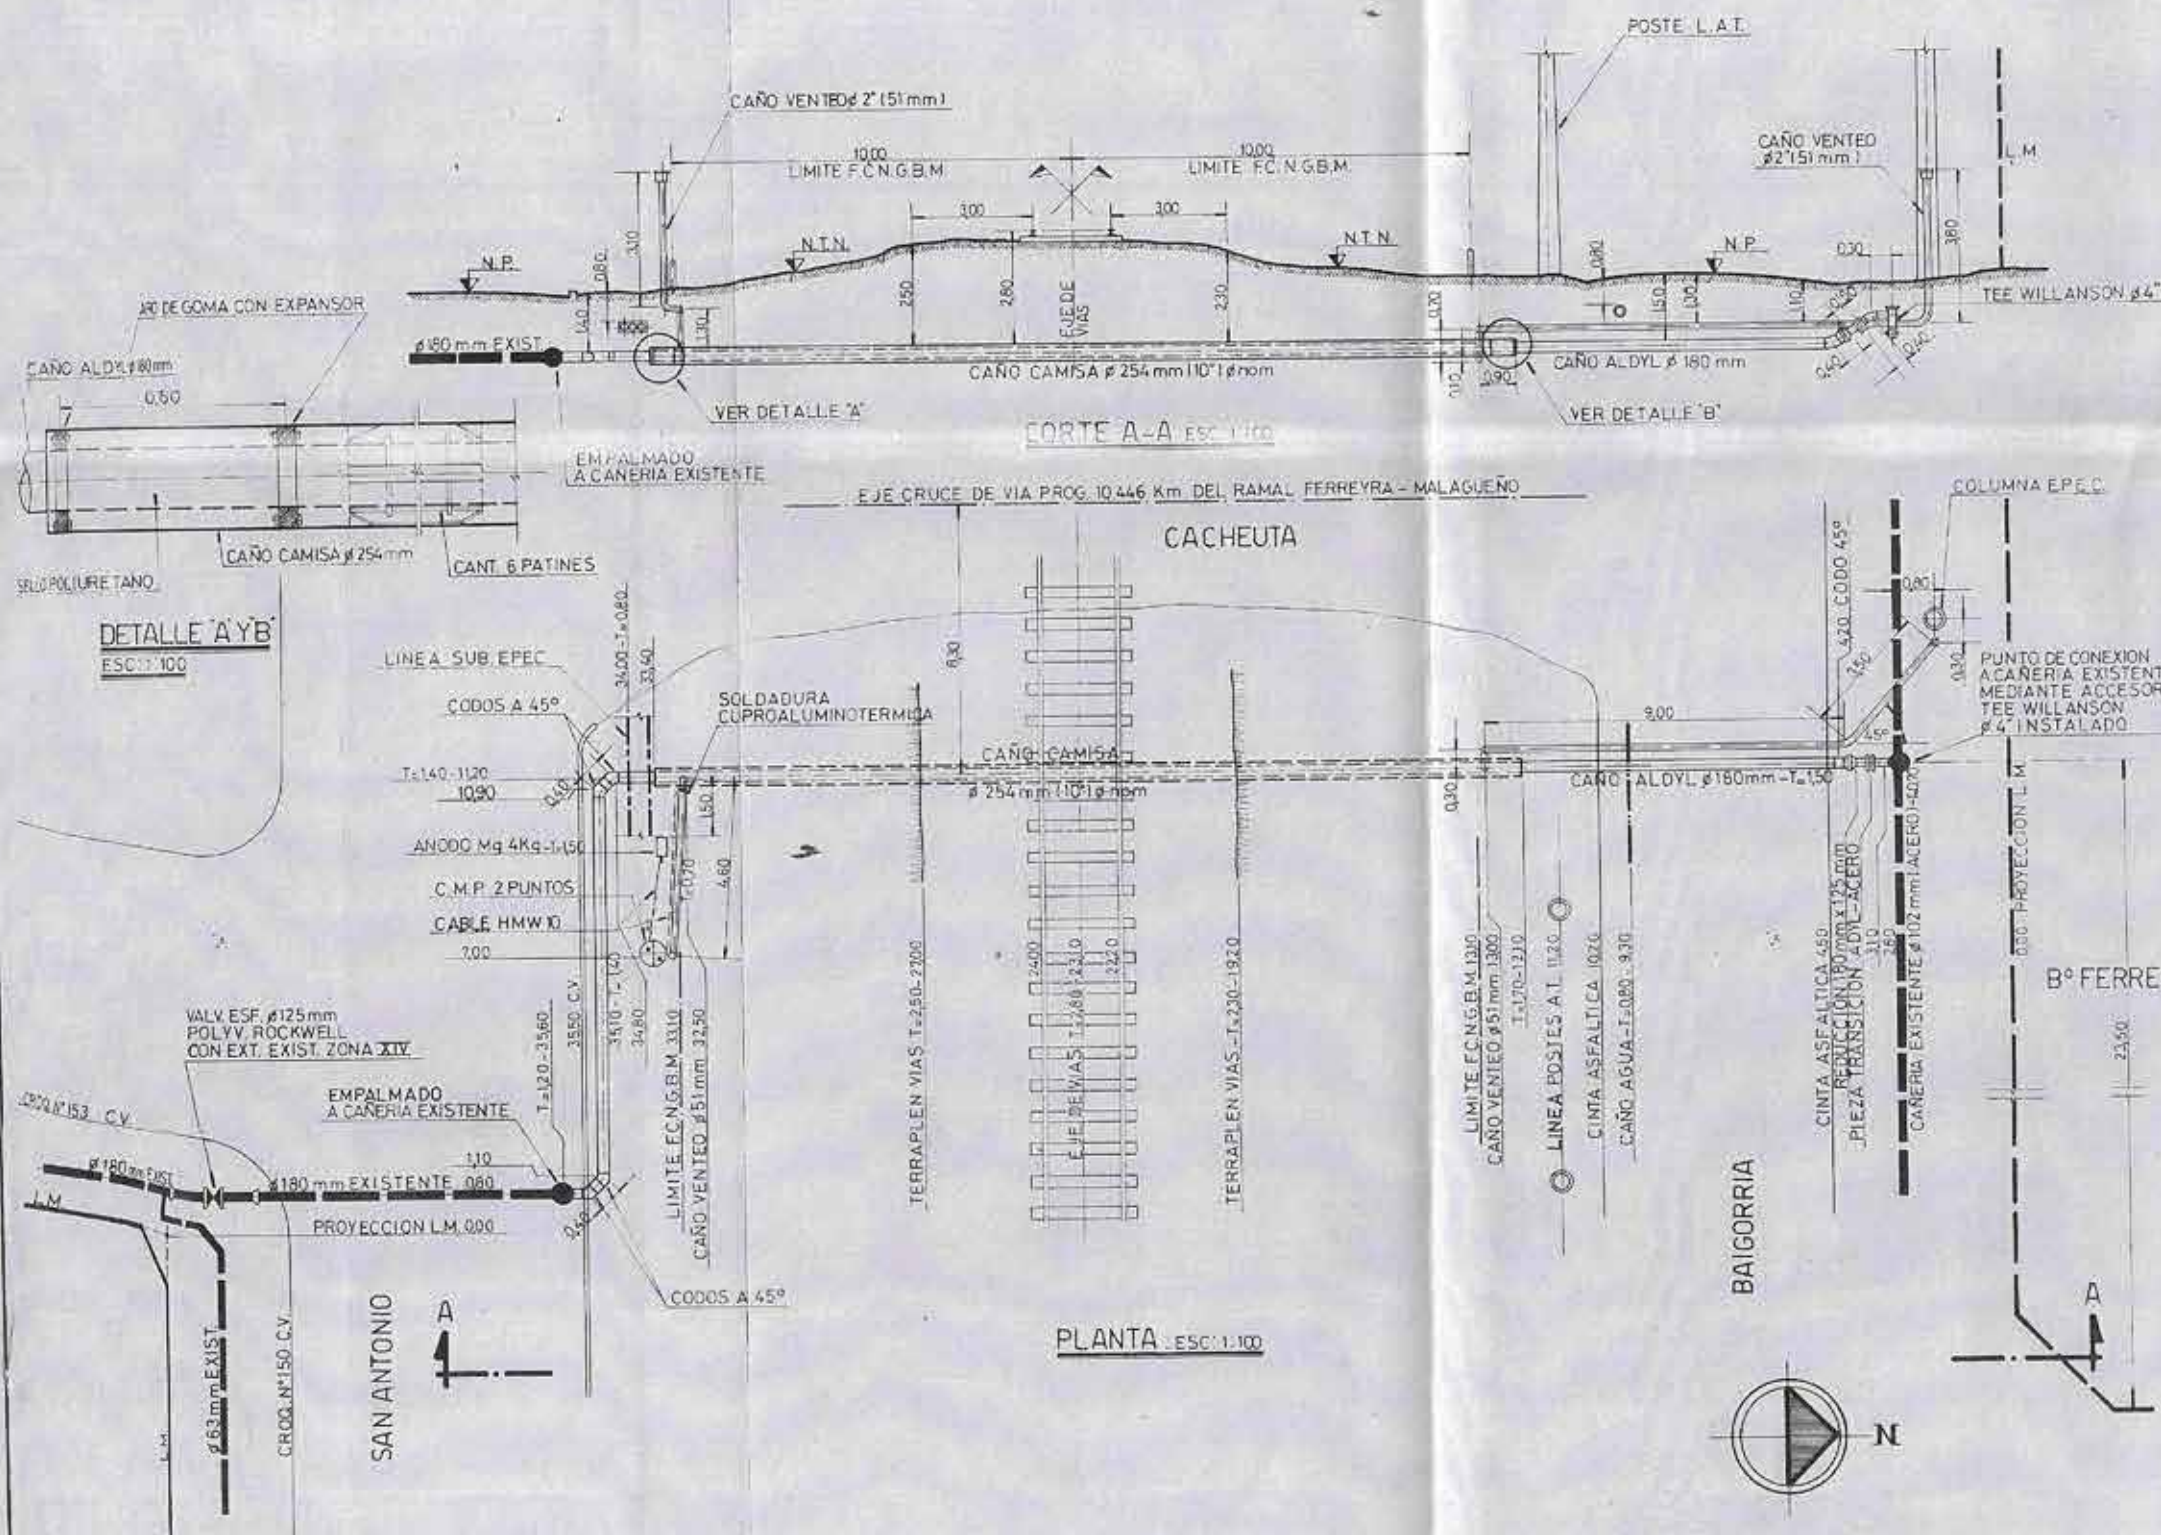

CROQUIS DE UBICACION

REFERENCIAS

- CANERIA INSTALADA
- CANERIA EXISTENTE
- PUNTO DE CONEXION A CANERIA EXISTENTE
- REDUCCION CONCENTRICA
- CANO CAMISA Y VENTED SEGUN ENR 10051/A

TOTAL DE CANERIA INSTALADA

DIAMETRO	NORMA	ESPESOR	LONGITUD
11.425	DE N. 107 ASTM D 2513	16.40	41.90
11.425	"	11.40	0.50
TOTAL CANERIA INSTALADA (POLYETILENO P.M.D. ALDYL)			42.40

CANERIA DE ACERO

DIAMETRO	NORMA	ESPESOR	LONGITUD
10.7	ASTM A 153 API 5L	4.77	21.30
4.7	"	4.00	0.70
2.1	"	3.20	26.40
TOTAL DE CANERIA ACERO INSTALADA			48.40
TOTAL DE CANERIA INSTALADA (ALDYL-ACERO)			90.80

NOTA
PROTECCION ANTICORROSIVA GRUPO "A" SIMPLE COBERTURA.
SE PARECE CATORCIENTAMENTE POR MEDIO DE ANODO MG DE 4K.

MUNICIPALIDAD GAS DEL ESTADO G.D.T. OBRAS (R.G.)

JEFE DEPARTAMENTO JEFE SECTOR

COOPERATIVA SURCOR LTDA.






ESCALA: 1:1000

SUP. TEC. CONTROL ARCHIVO PLANO



38554

Ing. FRANCISCO AGUIRRE
DIRECTOR DE ARQUITECTURA
MUNICIPALIDAD DE CORDOBA

DETALLE VALVULAS SUB-ZONA 2

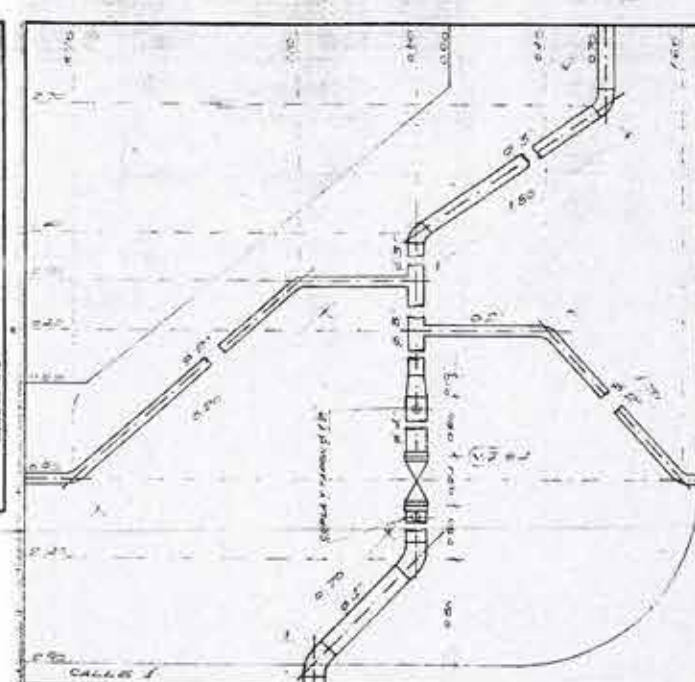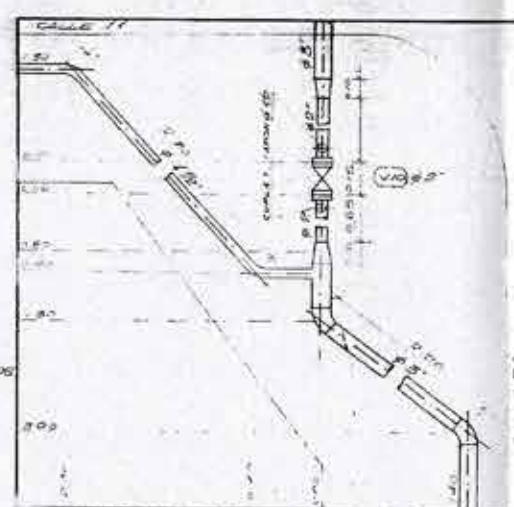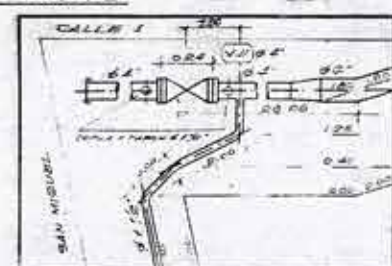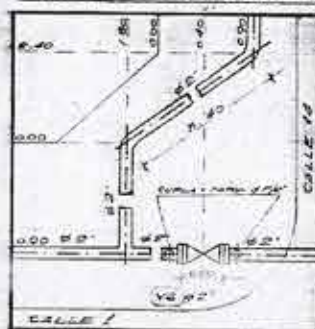

CANAL PARA VALVULAS

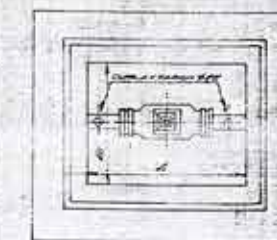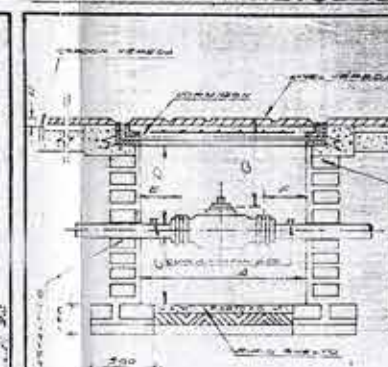

CORTE LONGITUDINAL

PLANTA

INDICADOR	CON	DATA	ANNO
A			
B			
C			
D			
E			
F			
G			

GAS DEL ESTADO

LUGAR: PARQUE VELEZ BARCELONA

OBRA: RED DIST. GAS NATURAL

Y SERVICIOS DOMICIL

PART. ZONA G-M SUB-ZONA 2

PROYECTO: RED SUB-ZONA 2

PROYECTO: RED SUB-ZONA 2

MUNICIPALIDAD DE CORDOBA

DIRECCION DE REDES SANITARIAS Y GAS

Y PROYECTOS

OBRA: RED DE DISTRIBUCION DE GAS NATURAL

Y SERVICIOS DOMICILIARIOS

UBICACION: BARRIO COLINAS Y PARQUE

VELEZ BARCELONA

SUB-ZONA 2

ESCALA 1:250

ALAMO CONFORME A OBRA PLANIMETRIA GRAL SUB-ZONA 2

EMPRESA: HIDROCONEST S.R.L.

DIRECTOR: ING. FRANCISCO GABELLINI FERRER

PROYECTO: RED SUB-ZONA 2

PROYECTO: RED SUB-ZONA 2

DATA DE CANALIZACION

EN SUB-ZONA 2

EN SUB-ZONA 2

FORMAS NORMALES DE CANALIZACION

EN VEREDAS EN CALLES

EN VEREDAS EN CALLES

VALVULA DE MARCA MEREX

SISTEMA 10000 M.L.


EMPRESA PROVINCIAL DE ENERGIA DE CORDOBA

003860

11 OCT 2017

Córdoba 11/08/17
Expte. N° 037021

EDISUR S.A.
Av. Nores Martinez Of. C 2649 - 4
B° Jardin
C.P. 5014 - Córdoba

Cúmplenos dirigirnos a Uds. Refiriéndonos a su nota de fecha 31 de Julio ppdo. En la que solicita información acerca de instalaciones subterráneas pertenecientes a EPEC, en Av. Manuel Baigorria entre las alturas 900y 1100, de la Ciudad de Córdoba.

Al respecto le informamos que **no existen instalaciones de BT y MT** que puedan ser interesadas durante la ejecución de la obra a su cargo, en las zonas determinadas según **planos adjuntos**.

Ante cualquier duda o consulta comunicarse a Div. Sistemas y Estadísticas, Te.: 0351-4296780.

Con la intención de haber satisfecho su requerimiento, saludamos a UD. Muy atentamente.



Ing. VERGER MARTIN R.
A/C Sub-Jefe Técnico
Delegación Zona "A" - Capital



ARCHITECTO ASISTENTE
DIRECTOR DE ARQUITECTURA
MUNICIPALIDAD DE CORDOBA



Contacto: Santiago Taborda, 155-923859, staborda@grupoedisur.com.ar


ARQ. FEDERICO ARIÓN
ARQUITECTO DE ARQUITECTURA
MUNICIPALIDAD DE CÓRDOBA

Córdoba, 01 de agosto de 2017

Ref. EXP 025927/17

De acuerdo a lo solicitado en las presentes actuaciones informamos que si existen redes cloacales en la zona definida en el croquis de Fs. 03 del presente expediente de la Firma EDISUR S.A., de la Obra DE CONVENIO URBANÍSTICO (DECRETO 4761 DE FECHA 14/11/2014) "OBRA III : PROLONGACIÓN AV. CRUZ ROJA ARGENTINA", de la Ciudad de Córdoba.

Se junta copia Parcial del Plano N° RS 323 de la cañería cloacal existente en la zona referida.


Se deja constancia que la documentación aportada en copias adjuntas es la que se encuentra en esta Repartición y es sólo informativa, no haciéndose responsable la Municipalidad por los errores u omisiones que de la misma surjan, por lo que el recurrente deberá realizar a su costo los sondeos correspondientes para la verificación de dicha documentación.

Además se comunica que los daños a la red cloacal existente en la zona de obra, conexiones domiciliarias y/o daños a terceros que se produzcan por motivo de los trabajos de la obra que se ejecutara en la citada zona, serán responsabilidad de la empresa EDISUR S.A.

La presente no exime al recurrente para continuar si correspondiese, con el trámite de Ocupación del Espacio Público.

Con este informe **Pase a notificar al recurrente** de lo actuado en el presente expediente, Hecho, archívese.

Recurrente : EDISUR S.A. Santiago Taborda 155 923859. e-mail :
staborda@grupoedisur.com.ar

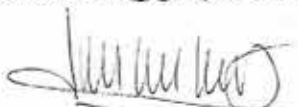
ING. DANIEL CARREÑO
JEFE SECCIÓN GAS
DIRECCIÓN DE REDES SANITARIAS Y GAS




BARDAG DANIEL ANDRES
Ing. Civil
Director
Dirección de Redes Sanitarias y Gas
MUNICIPALIDAD DE CORDOBA


DIRECTOR DE ARQUITECTURA
MUNICIPALIDAD DE CORDOBA

ARQ. LA
PADULA

Lc=42,40mts.
P=9,20% C.V.

(447,40)
B.R.308(v)

(447,04)
B.R.307(v)

(447,10)
B.R.292(v)

B.R.292(v)

(447,53)
B.R.290(v)

(447,70)
B.R.295(v)

(447,70)
B.R.295(v)

(447,53)
B.R.290(v)

(447,16)
B.R.291(v)

Lc=41,00mts.
P=7,32% C.V.

(447,16)
B.R.291(v)

(447,10)
B.R.292(v)

(447,02)
B.R.286(v)

(446,60)
B.R.287(v)

(447,02)
B.R.286(v)

(447,10)
B.R.292(v)

4-19-33

4-19-35

ESPACIO
VERDE

4-19-37

Lc=29,90mts.
P=3,34% C.V.

(448,01)
B.R.297(v)

(447,59)
B.R.294(v)

(447,27)
B.R.293(v)

(447,17)
B.R.289(v)

PABLO MIRIZZI

4-19-34


MANUEL BAIGORRIA

DEL
P. SUELO

Arg. EC-
DIRE-
MUNIC-
1984



A.g. FEDERICO ARINO
DIRECTOR DE ARQUITECTURA
MUNICIPALIDAD DE CONGRESO

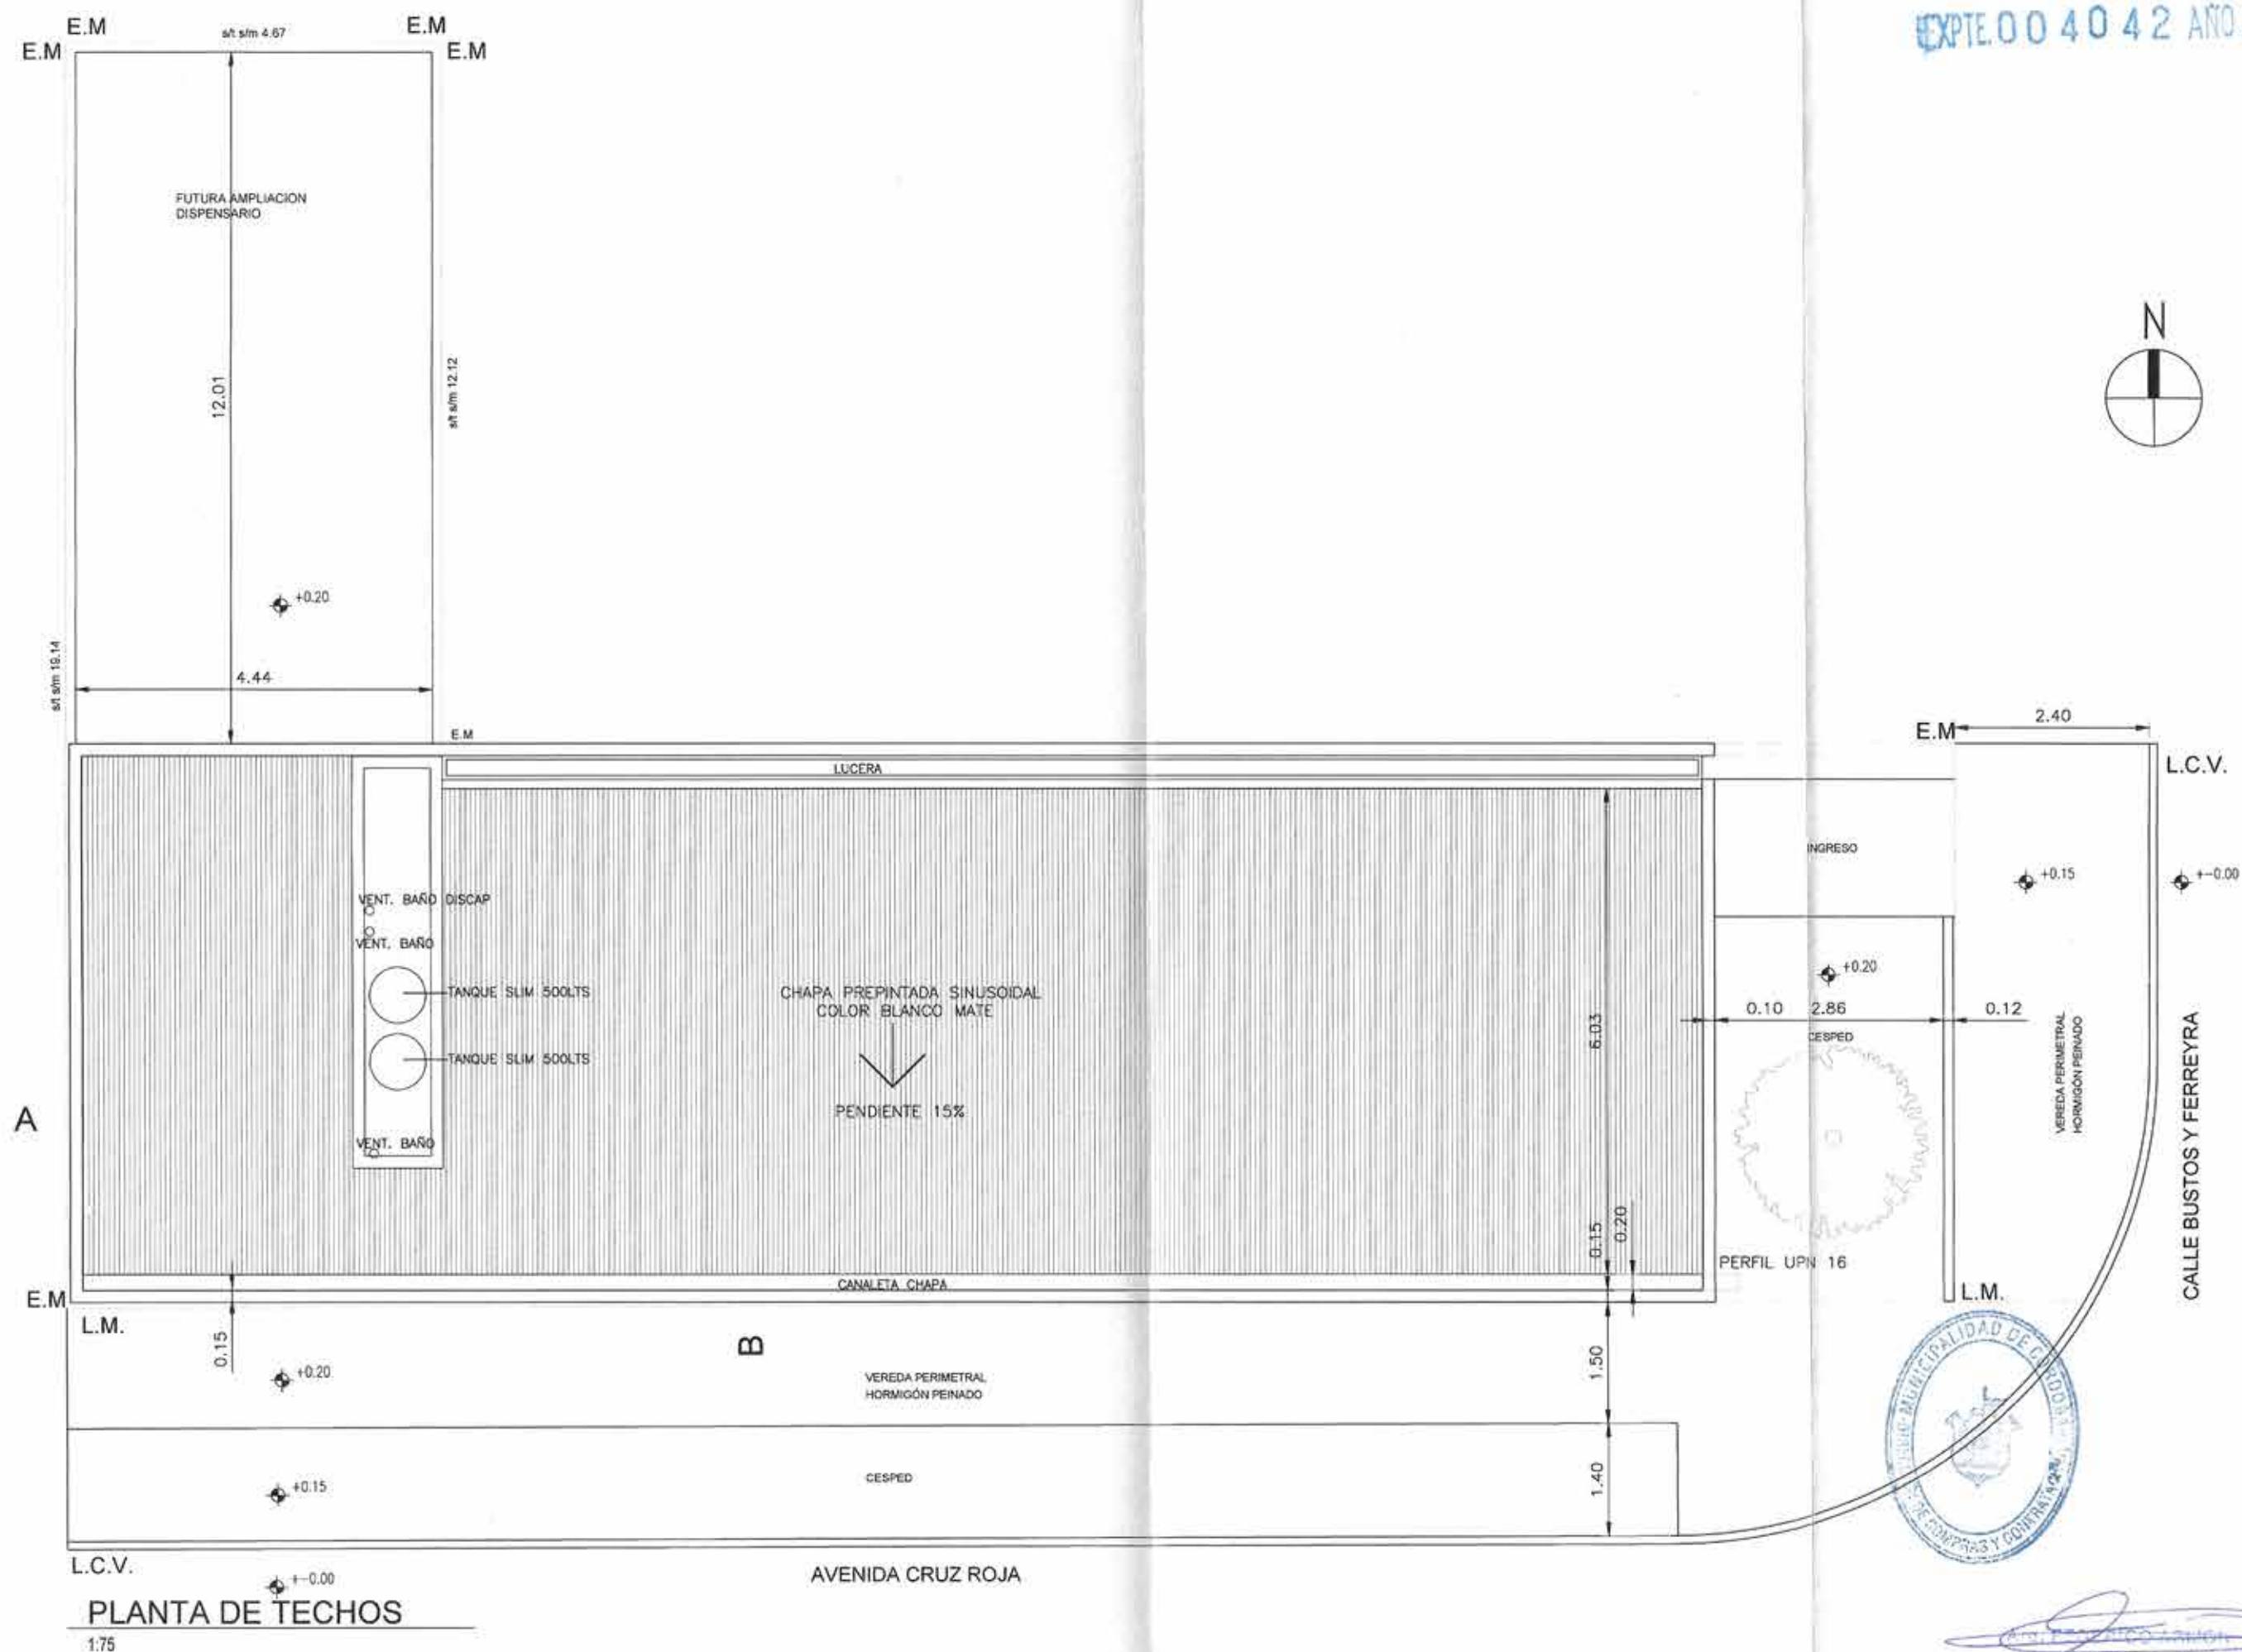

PLANTA DE TECHOS
1:75

DIRECTOR DE ARQUITECTURA
MUNICIPALIDAD DE CORDOBA

MEDIANERA EXISTENTE



OBRA: DISPENSARIO CRUZ ROJA
PLANO DE: PLANIMETRIA

MUNICIPALIDAD DE CORDOBA
SECRETARIA DE DESARROLLO URBANO
DIRECCION DE ARQUITECTURA
DEPARTAMENTO DE ESTUDIOS Y PROYECTOS



UBICACIÓN		COLABORO		JEFE DPTO		SUBDIRECTOR		DIRECTOR	
PROYECTO				DIBUJO					

ESPES.	FECHA	1:2	0:8	0:4	0:3	0:2	0:1	ESCALAS	PLANTAS PLOTEO
mm	16/03/2022							1/75	

BUSTOS Y FERREYRA

MEDIANERA EXISTENTE

PATIO PARA FUTURA
AMPLIACION DEL
DISPENSARIO

A

E.M.



CANAleta CHAPA

LUCERA


6.03

0.20


AV. CRUZ ROJA



MD. FEDERICO ARIJON
DIRECTOR DE ARQUITECTURA
MUNICIPALIDAD DE CORDOBA

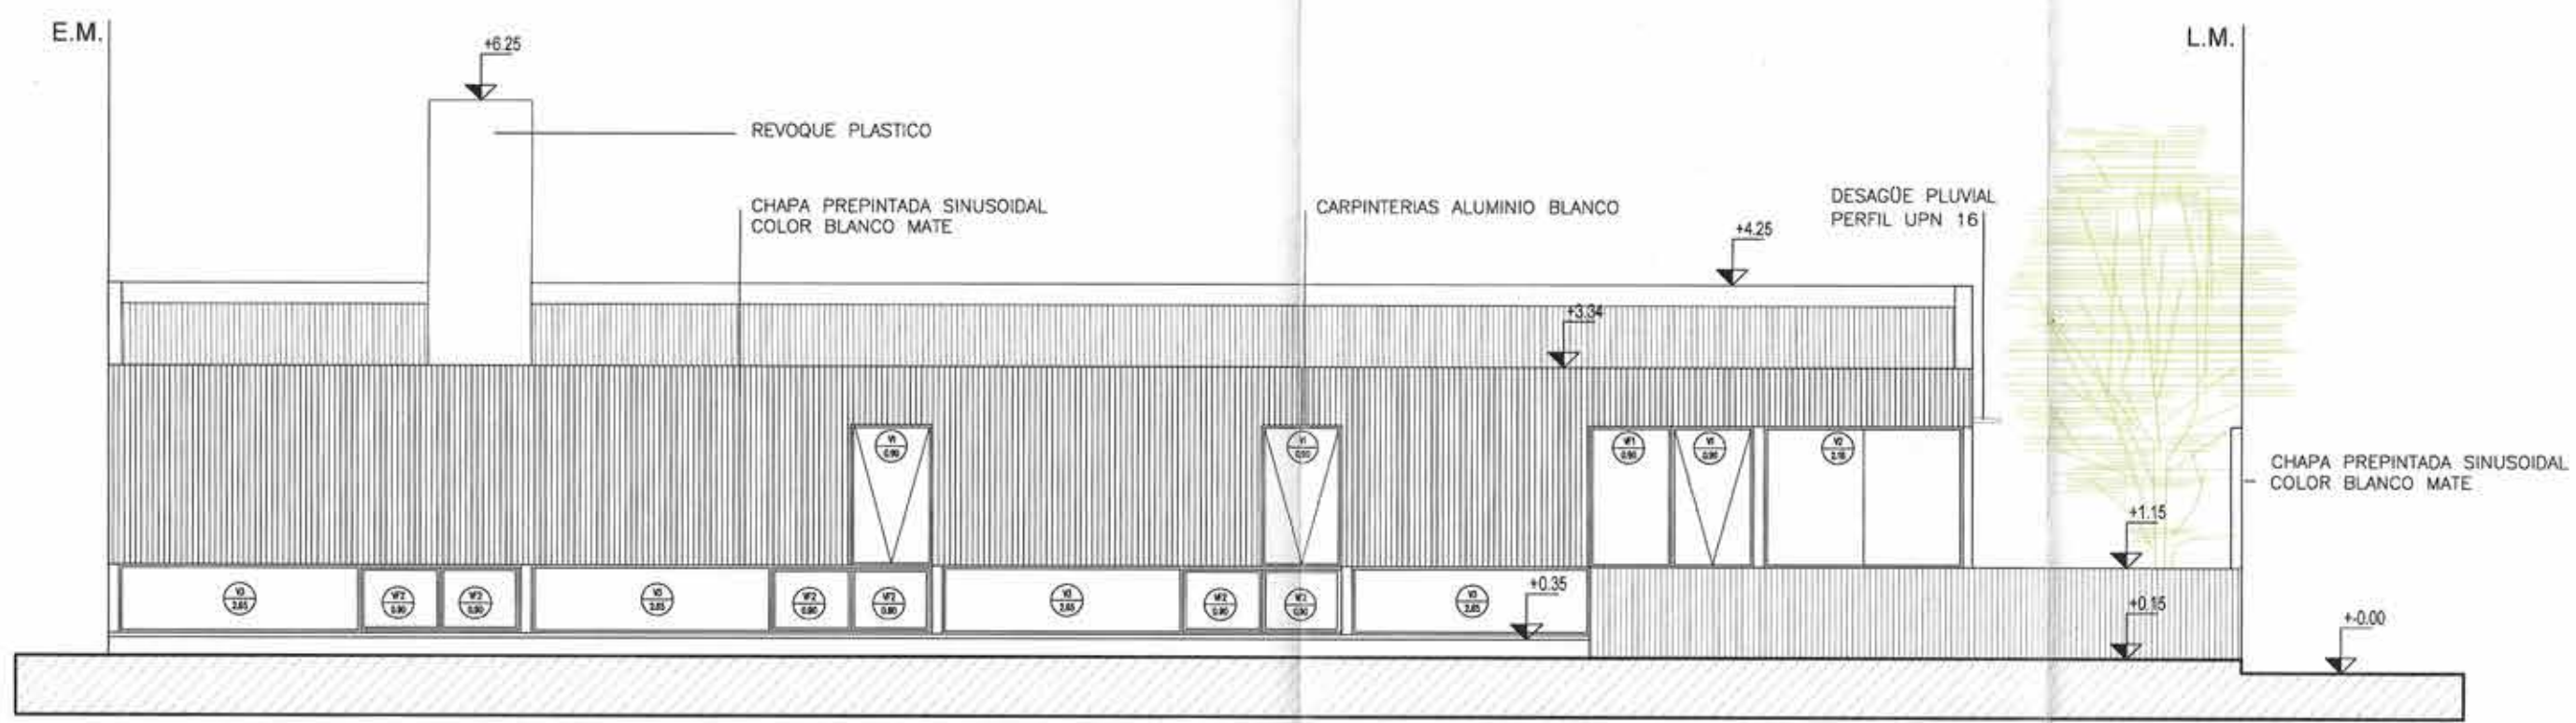

FACHADA SUR
1:75

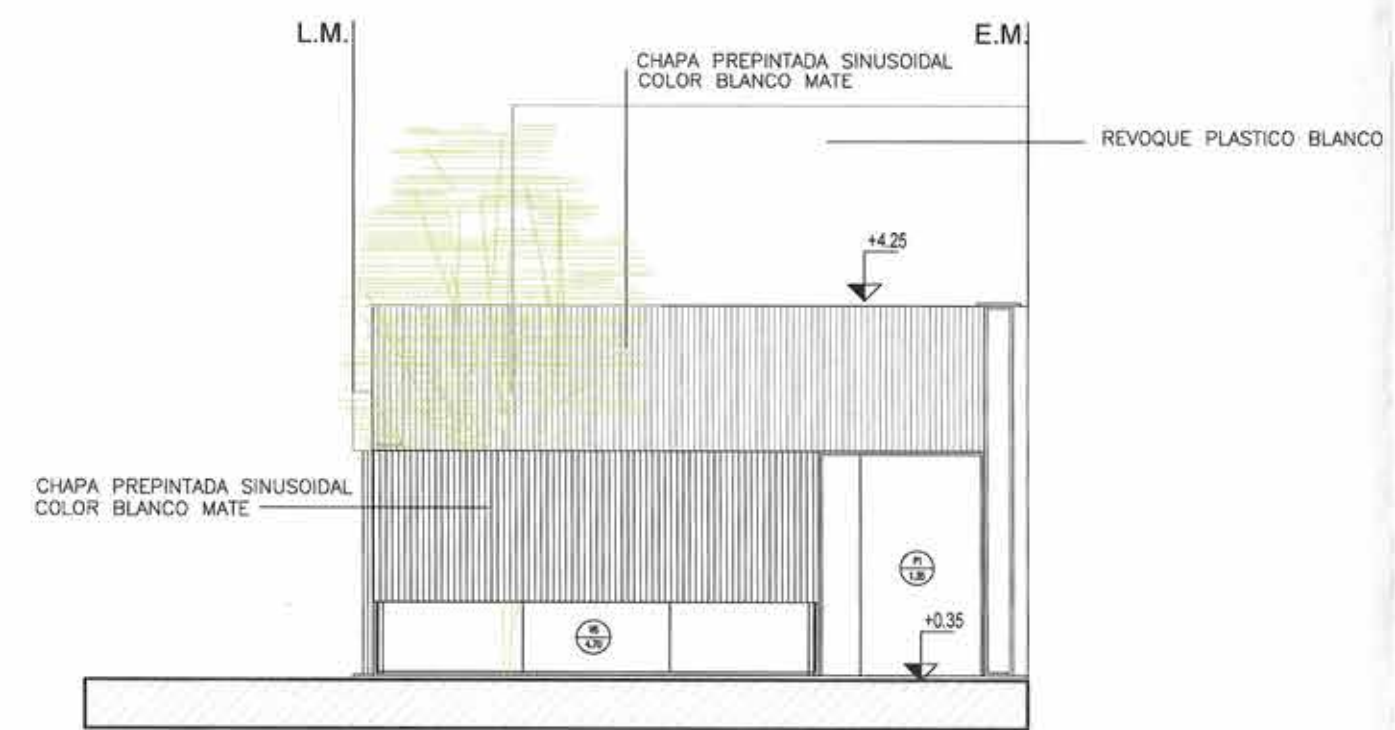

FACHADA OESTE
1:75



Arq. FEDERICO ARJON
DIRECTOR DE ARQUITECTURA
MUNICIPALIDAD DE CORDOBA

MUNICIPALIDAD DE CORDOBA SECRETARIA DE DESARROLLO URBANO DIRECCION DE ARQUITECTURA DEPARTAMENTO DE ESTUDIOS Y PROYECTOS										OBRA: DISPENSARIO CRUZ ROJA PLANO DE: FACHADAS		
												
PLANTAS PLOTEO		ESPES. mm		0.1	0.2	0.25	0.3	0.4	0.5	0.6	0.8	1.2
		FECHA:		19/03/2022								
		UBICACIÓN		PROYECTO								
		DOLABORO		DISEÑO								
		SUPERFICIES SUP. TERRENO		NOMENCLATURA CATASTRAL								
		SUBDIRECTOR		DIRECTOR								
		JEFE DPTO										
		ESCALAS		1:75								


EXpte. 004042 AÑO 2022

DISPENSARIO CRUZ ROJA
CORTES


MUNICIPALIDAD DE CORDOBA
SECRETARIA DE DESARROLLO URBANO
DIRECCION DE ARQUITECTURA
DEPARTAMENTO DE ESTUDIOS Y PROYECTOS

NOMENCLATURA CATASTRAL
SUPERFICIES
SUP. TERRENO
SUP. CONSTR. m2
JEFE DPTO
DIBUJO
COLABORADOR
UBICACION
PROYECTO

FECHA
18/03/2022
ESCALAS
1:75
PLANTAS PLOTEO

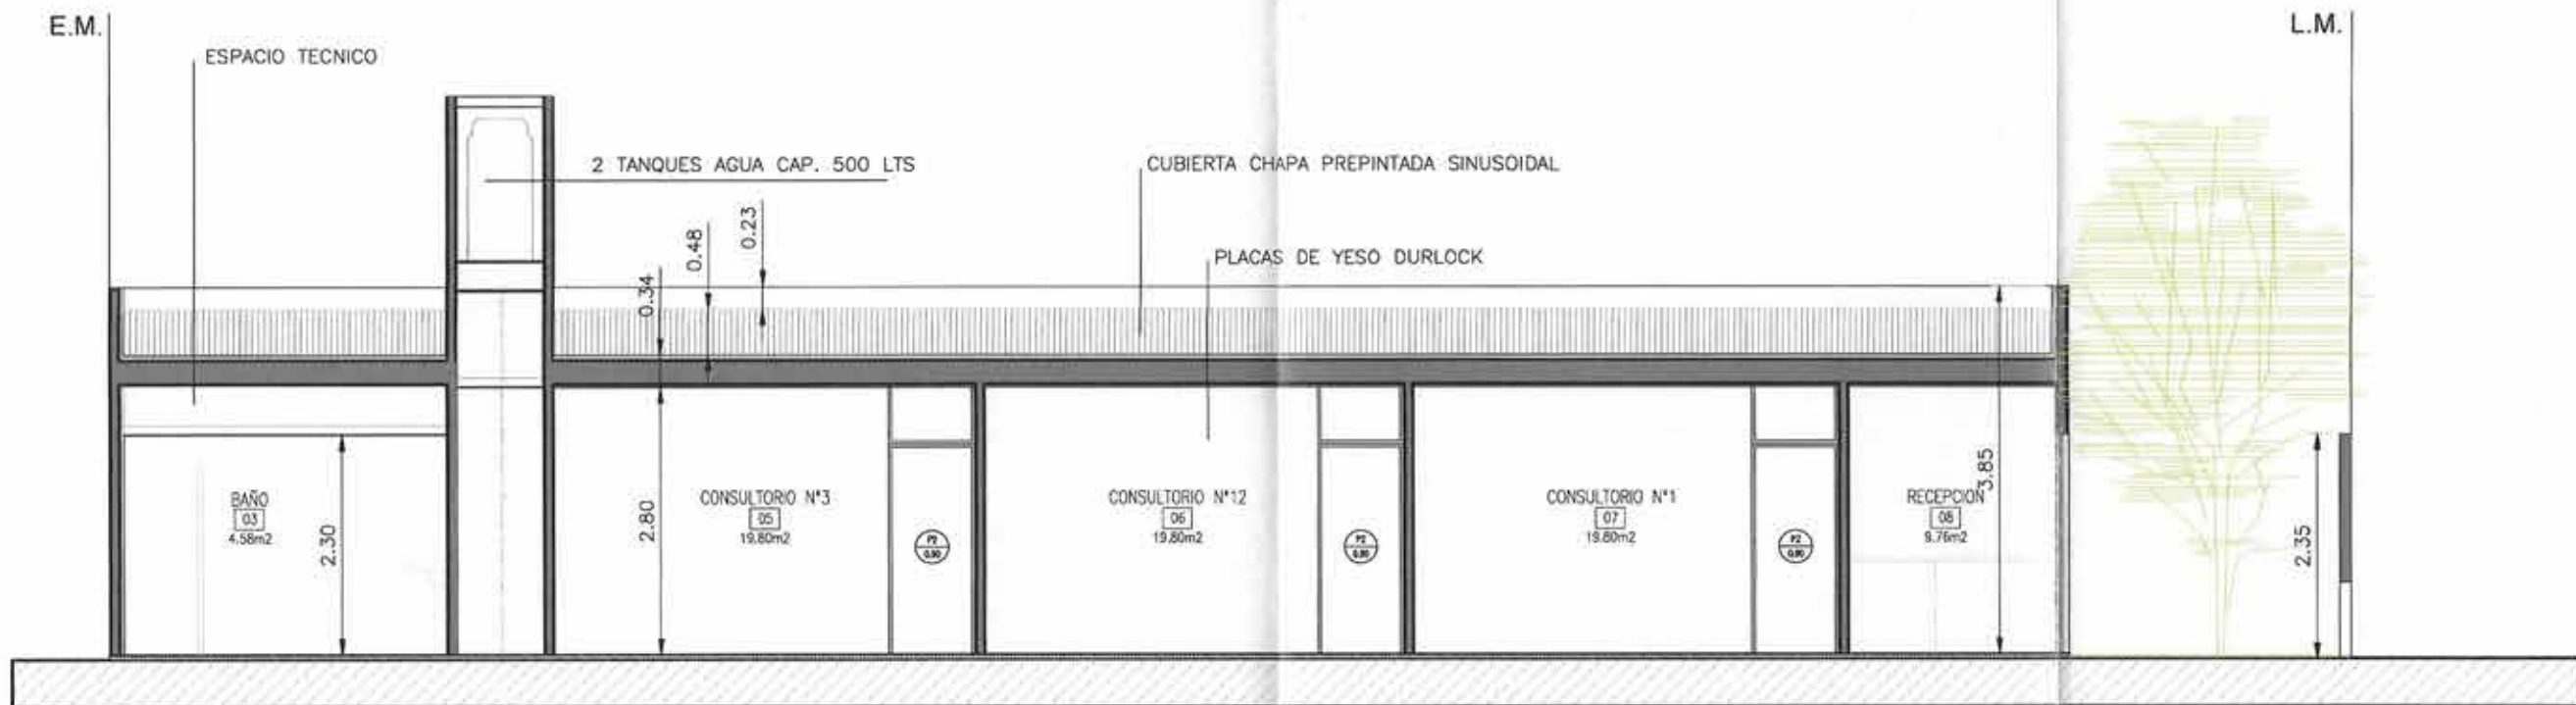


CORTE A-A
1:75

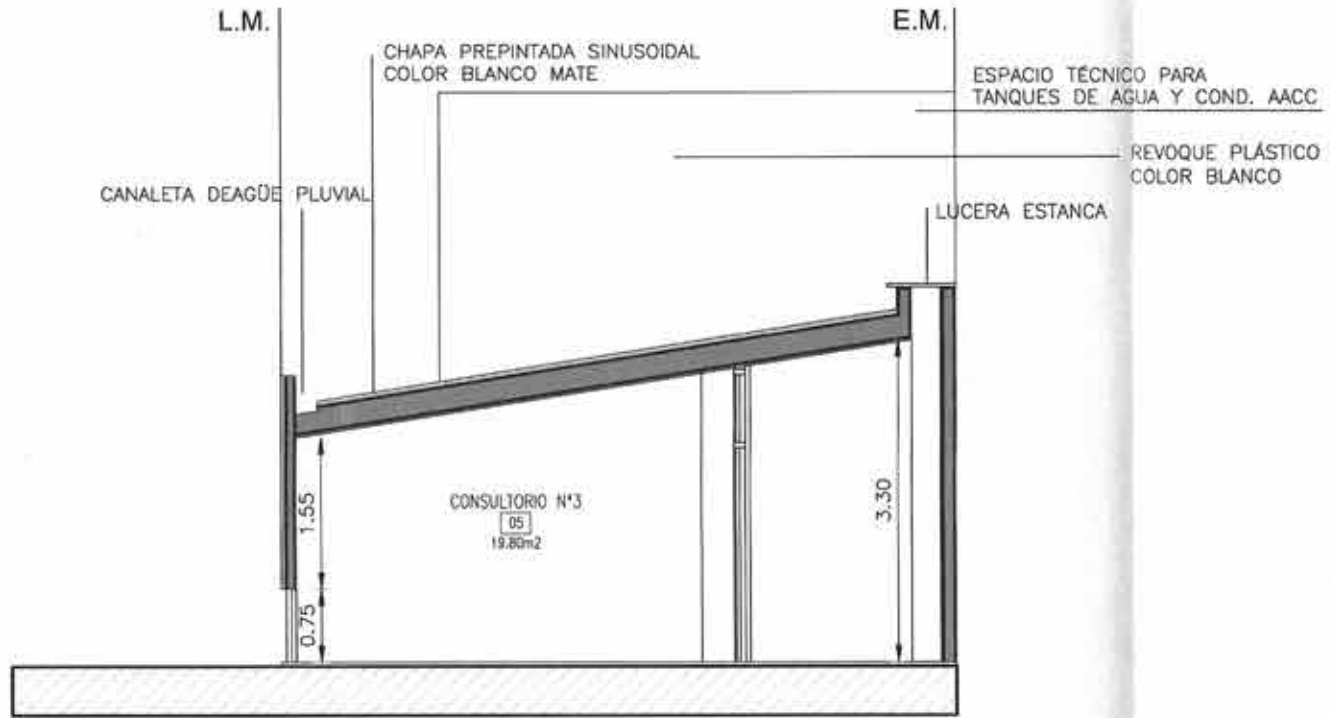

CORTE B-B
1:75




[Signature]
DIRECTOR DE ARQUITECTURA
MUNICIPALIDAD DE CORDOBA

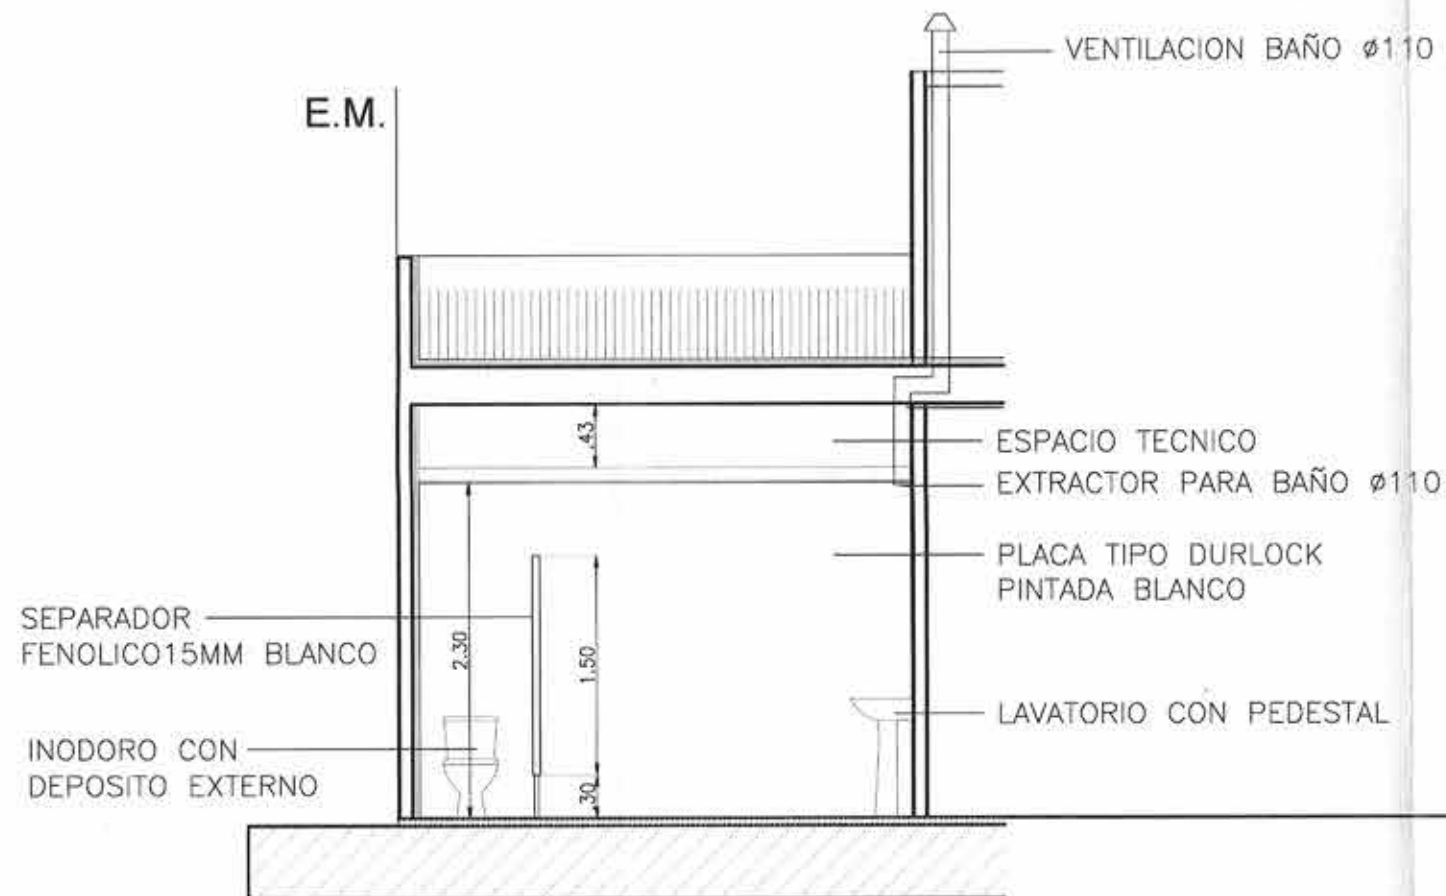

ZONAL BAÑO TIPO

1:75

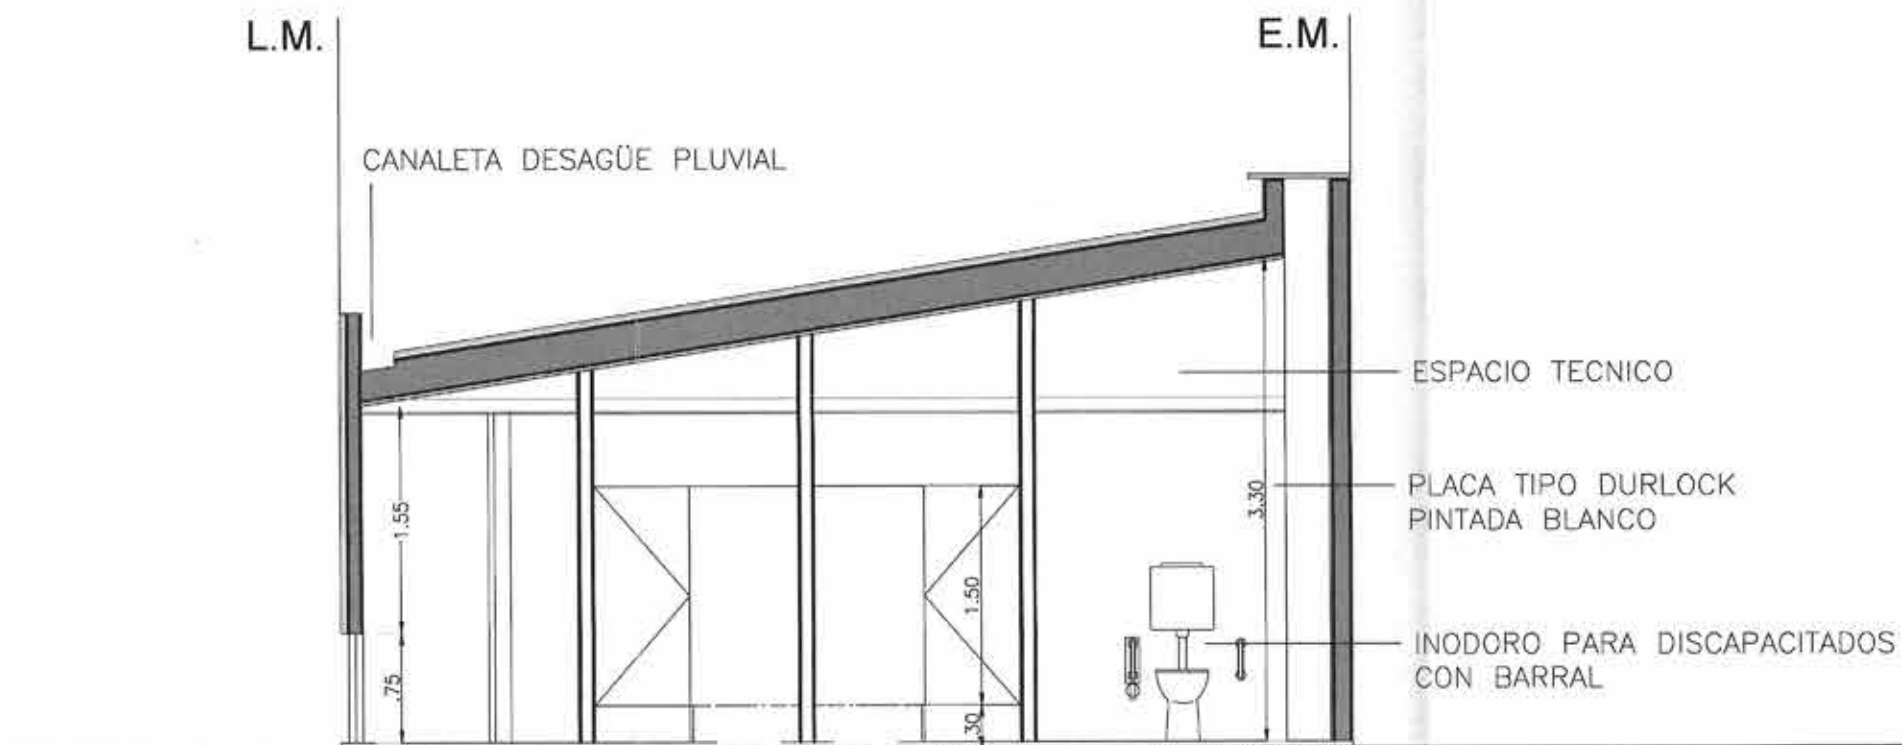

ZONAL BAÑOS

1:50

EXTE.00 40 42 AÑO 22 FOLIO 148

OBRA: **DISPENSARIO CRUZ ROJA**
PLANO Nº: **06**
ZONALES

MUNICIPALIDAD DE CORDOBA
SECRETARIA DE DESARROLLO URBANO
DIRECCION DE ARQUITECTURA
DEPARTAMENTO DE ESTUDIOS Y PROYECTOS








NOMENCLATURA CATASTRAL
SUPERFICIES: SUP. TERRENO, SUP. CONSTRUCCION, SUP. COBERTURA
UBICACION: PROYECTO, COORDENADAS, JEFE DPTO., SUBDIRECTOR, DIRECTOR





FECHA: 18/03/2022
Escala: 1:75
PLANTAS PLOTED




[Signature]
Ing. FEDERICO ARJON
DIRECTOR DE ARQUITECTURA
MUNICIPALIDAD DE CORDOBA

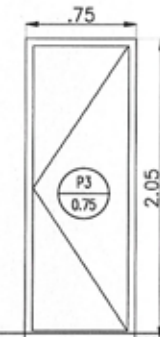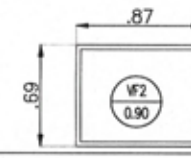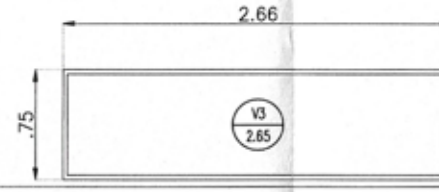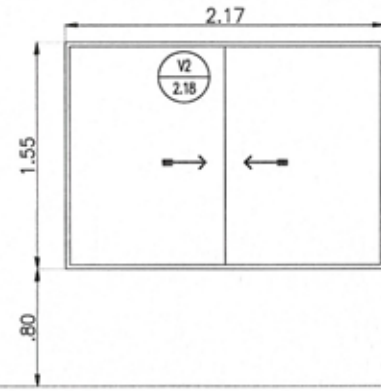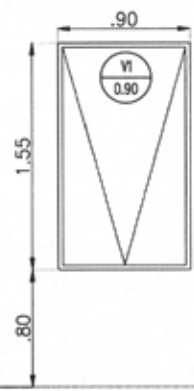

1	Cantidad	3 (tres)	1 (una)	4 (cuatro)	6 (seis)	3 (dos)
2	Ubicacion	consultorios	repcion	consultorios	consultorios	cocina baño hombres y mujeres
3	Forma de abrir	desplaz ***o batiente	corrediza	fija	fija	De abrir
4	Marco	aluminio	aluminio	aluminio	aluminio	chapa
5	Hojas	aluminio	aluminio	aluminio	aluminio	placa MDF
6	Herrajes	-----	-----	-----	-----	-----
7	Cerraduras	-----	-----	-----	-----	-----
8	Vidrio	float 4mm	***	***	***	-----
9	Contravidrio	-----	-----	-----	-----	-----
10	Terminacion	aluminio prepintado color blanco	aluminio prepintado color blanco	aluminio prepintado color blanco	aluminio prepintado color blanco	-----
11	Observaciones	línea moderna	línea moderna	línea moderna	línea moderna	-----

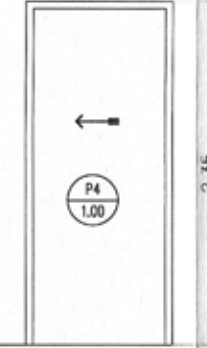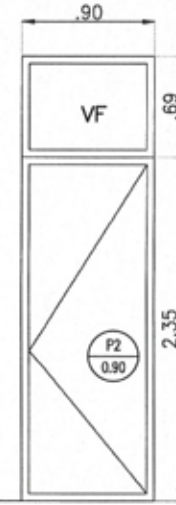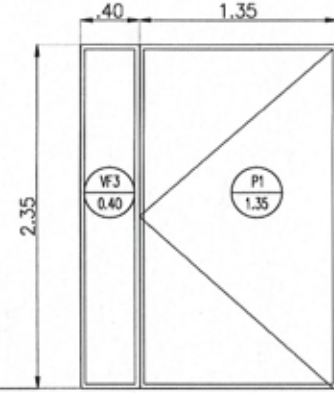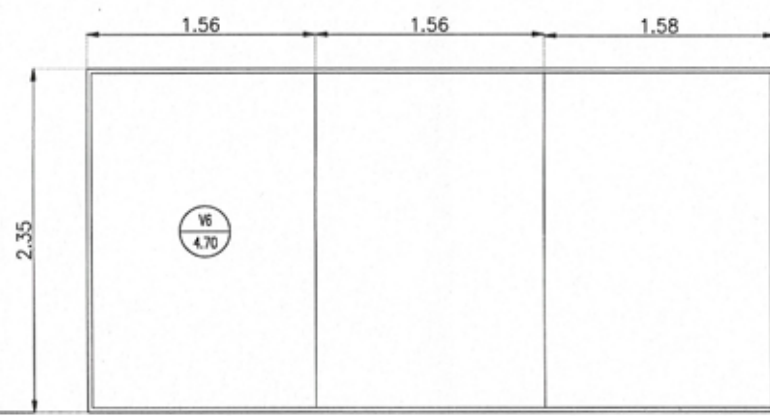

1	Cantidad	1 (una)	1 (una)	3 (tres)	1 (una)
2	Ubicacion	fachada ingreso	ingreso principal	ingreso consultorios	baño discapacitados
3	Forma de abrir	fijo	De abrir hacia afuera + ventana vidrio fijo	De abrir + vidrio fijo superior	corrediza
4	Marco	aluminio	aluminio	chapa	chapa
5	Hojas	aluminio	aluminio	placa MDF	placa MDF
6	Herrajes	-----	-----	-----	-----
7	Cerraduras	-----	-----	-----	-----
8	Vidrio	DE SEGURIDAD	DE SEGURIDAD	-----	-----
9	Contravidrio	-----	-----	-----	-----
10	Terminacion	aluminio prepintado color blanco	aluminio prepintado color blanco	-----	-----
11	Observaciones	línea moderna	línea moderna	marco y hoja color blanco	marco y hoja color blanco

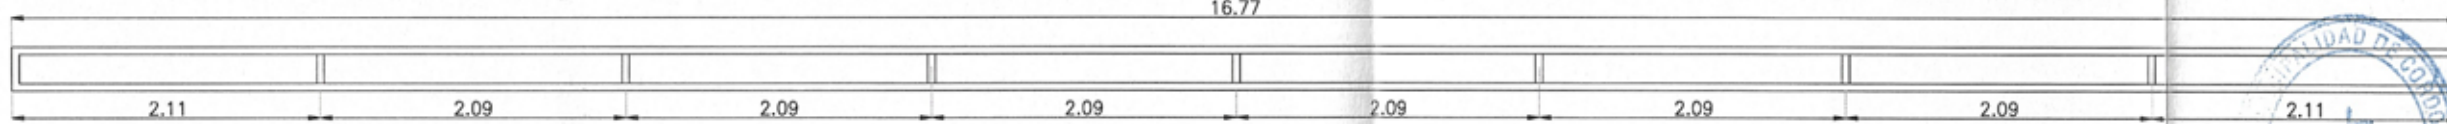


1	Cantidad	1 (una)
2	Ubicacion	lucera
3	Forma de abrir	fijo, seccionada
4	Marco	chapa
5	Hojas	chapa
6	Herrajes	-----
7	Cerraduras	-----
8	Vidrio	float 6mm
9	Contravidrio	-----
10	Terminacion	chapa color blanco
11	Observaciones	----



Ara. FEDERICO ARIJON
DIRECTOR DE ARQUITECTURA
MUNICIPALIDAD DE CORDOBA

EXTE.004042 AÑO 22 FOLIO 150

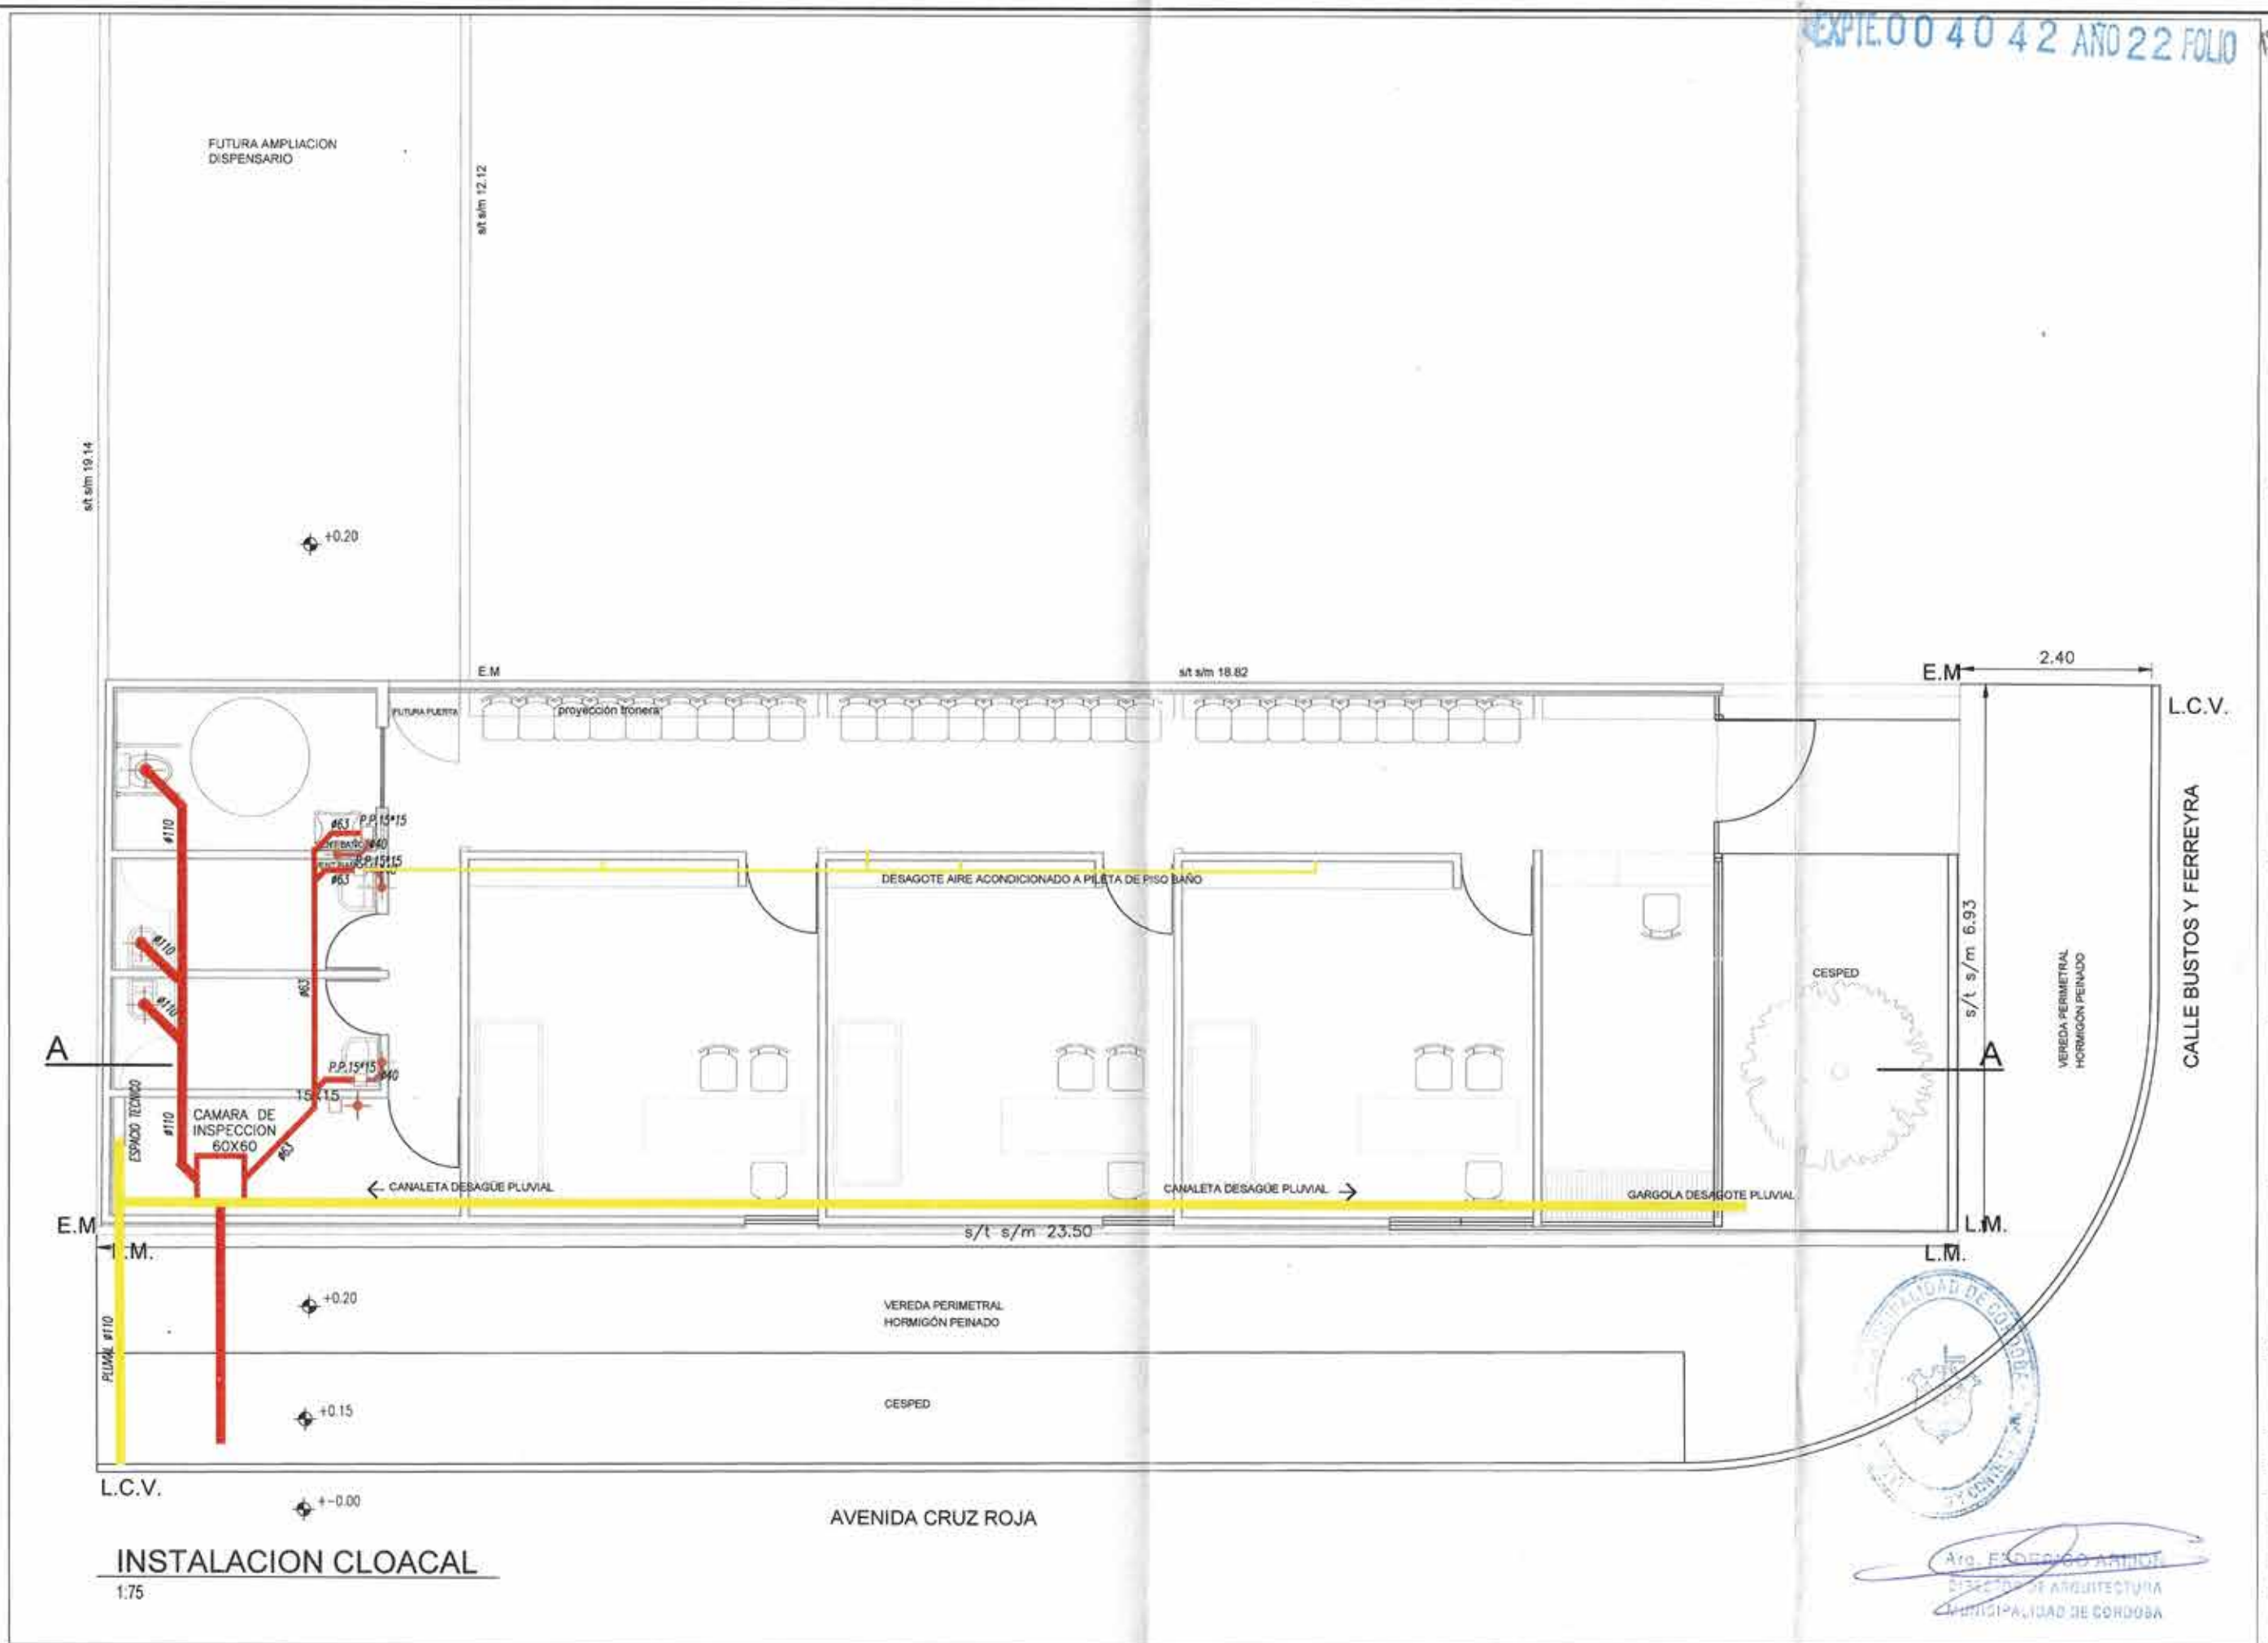

OBRA		DISPENSARIO CRUZ ROJA		PLANO Nº 08	
MUNICIPALIDAD DE CORDOBA		SECRETARIA DE DESARROLLO URBANO		DIRECCION DE ARQUITECTURA	
NOMENCLATURA CATASTRAL		SUBDIRECTOR		DIRECTOR	
SUPERFICIES SUP. TERRENO: Sup. Cubierta: m2		DISEÑO		DIBUJO	
UBICACION PROYECTO		COLABORADOR		FECHA:	
				18/03/2022	
				ESCALA:	
				1:75	
				PLANTAS PLOTEO	



DIRECCION DE ARQUITECTURA
MUNICIPALIDAD DE CORDOBA

INSTALACION CLOACAL
1:75




INSTALACION AGUA FRIA
1:75



[Signature]
Ing. FEDERICO ARIJON
DIRECTOR DE ARQUITECTURA
MUNICIPALIDAD DE CORDOBA


OBRA:		DISPENSARIO CRUZ ROJA		PLANO Nº		09	
MUNICIPALIDAD DE CORDOBA		SECRETARIA DE DESARROLLO URBANO		DIRECCION DE ARQUITECTURA		DEPARTAMENTO DE ESTUDIOS Y PROYECTOS	

OBRA		DISPENSARIO CRUZ ROJA		ELECTRICIDAD	
PLANO Nº		10			
MUNICIPALIDAD DE CORDOBA		SECRETARIA DE DESARROLLO URBANO		DEPARTAMENTO DE ESTUDIOS Y PROYECTOS	
NOMENCLATURA CATASTRAL		SUPERFICIE SUP. TERRENO		JEFE DPTO	
LUBRICACION		PROYECTO		COLABORO	
FECHA		18/02/2022		ESCALAS	
1:75				PLANTAS PLOTED	

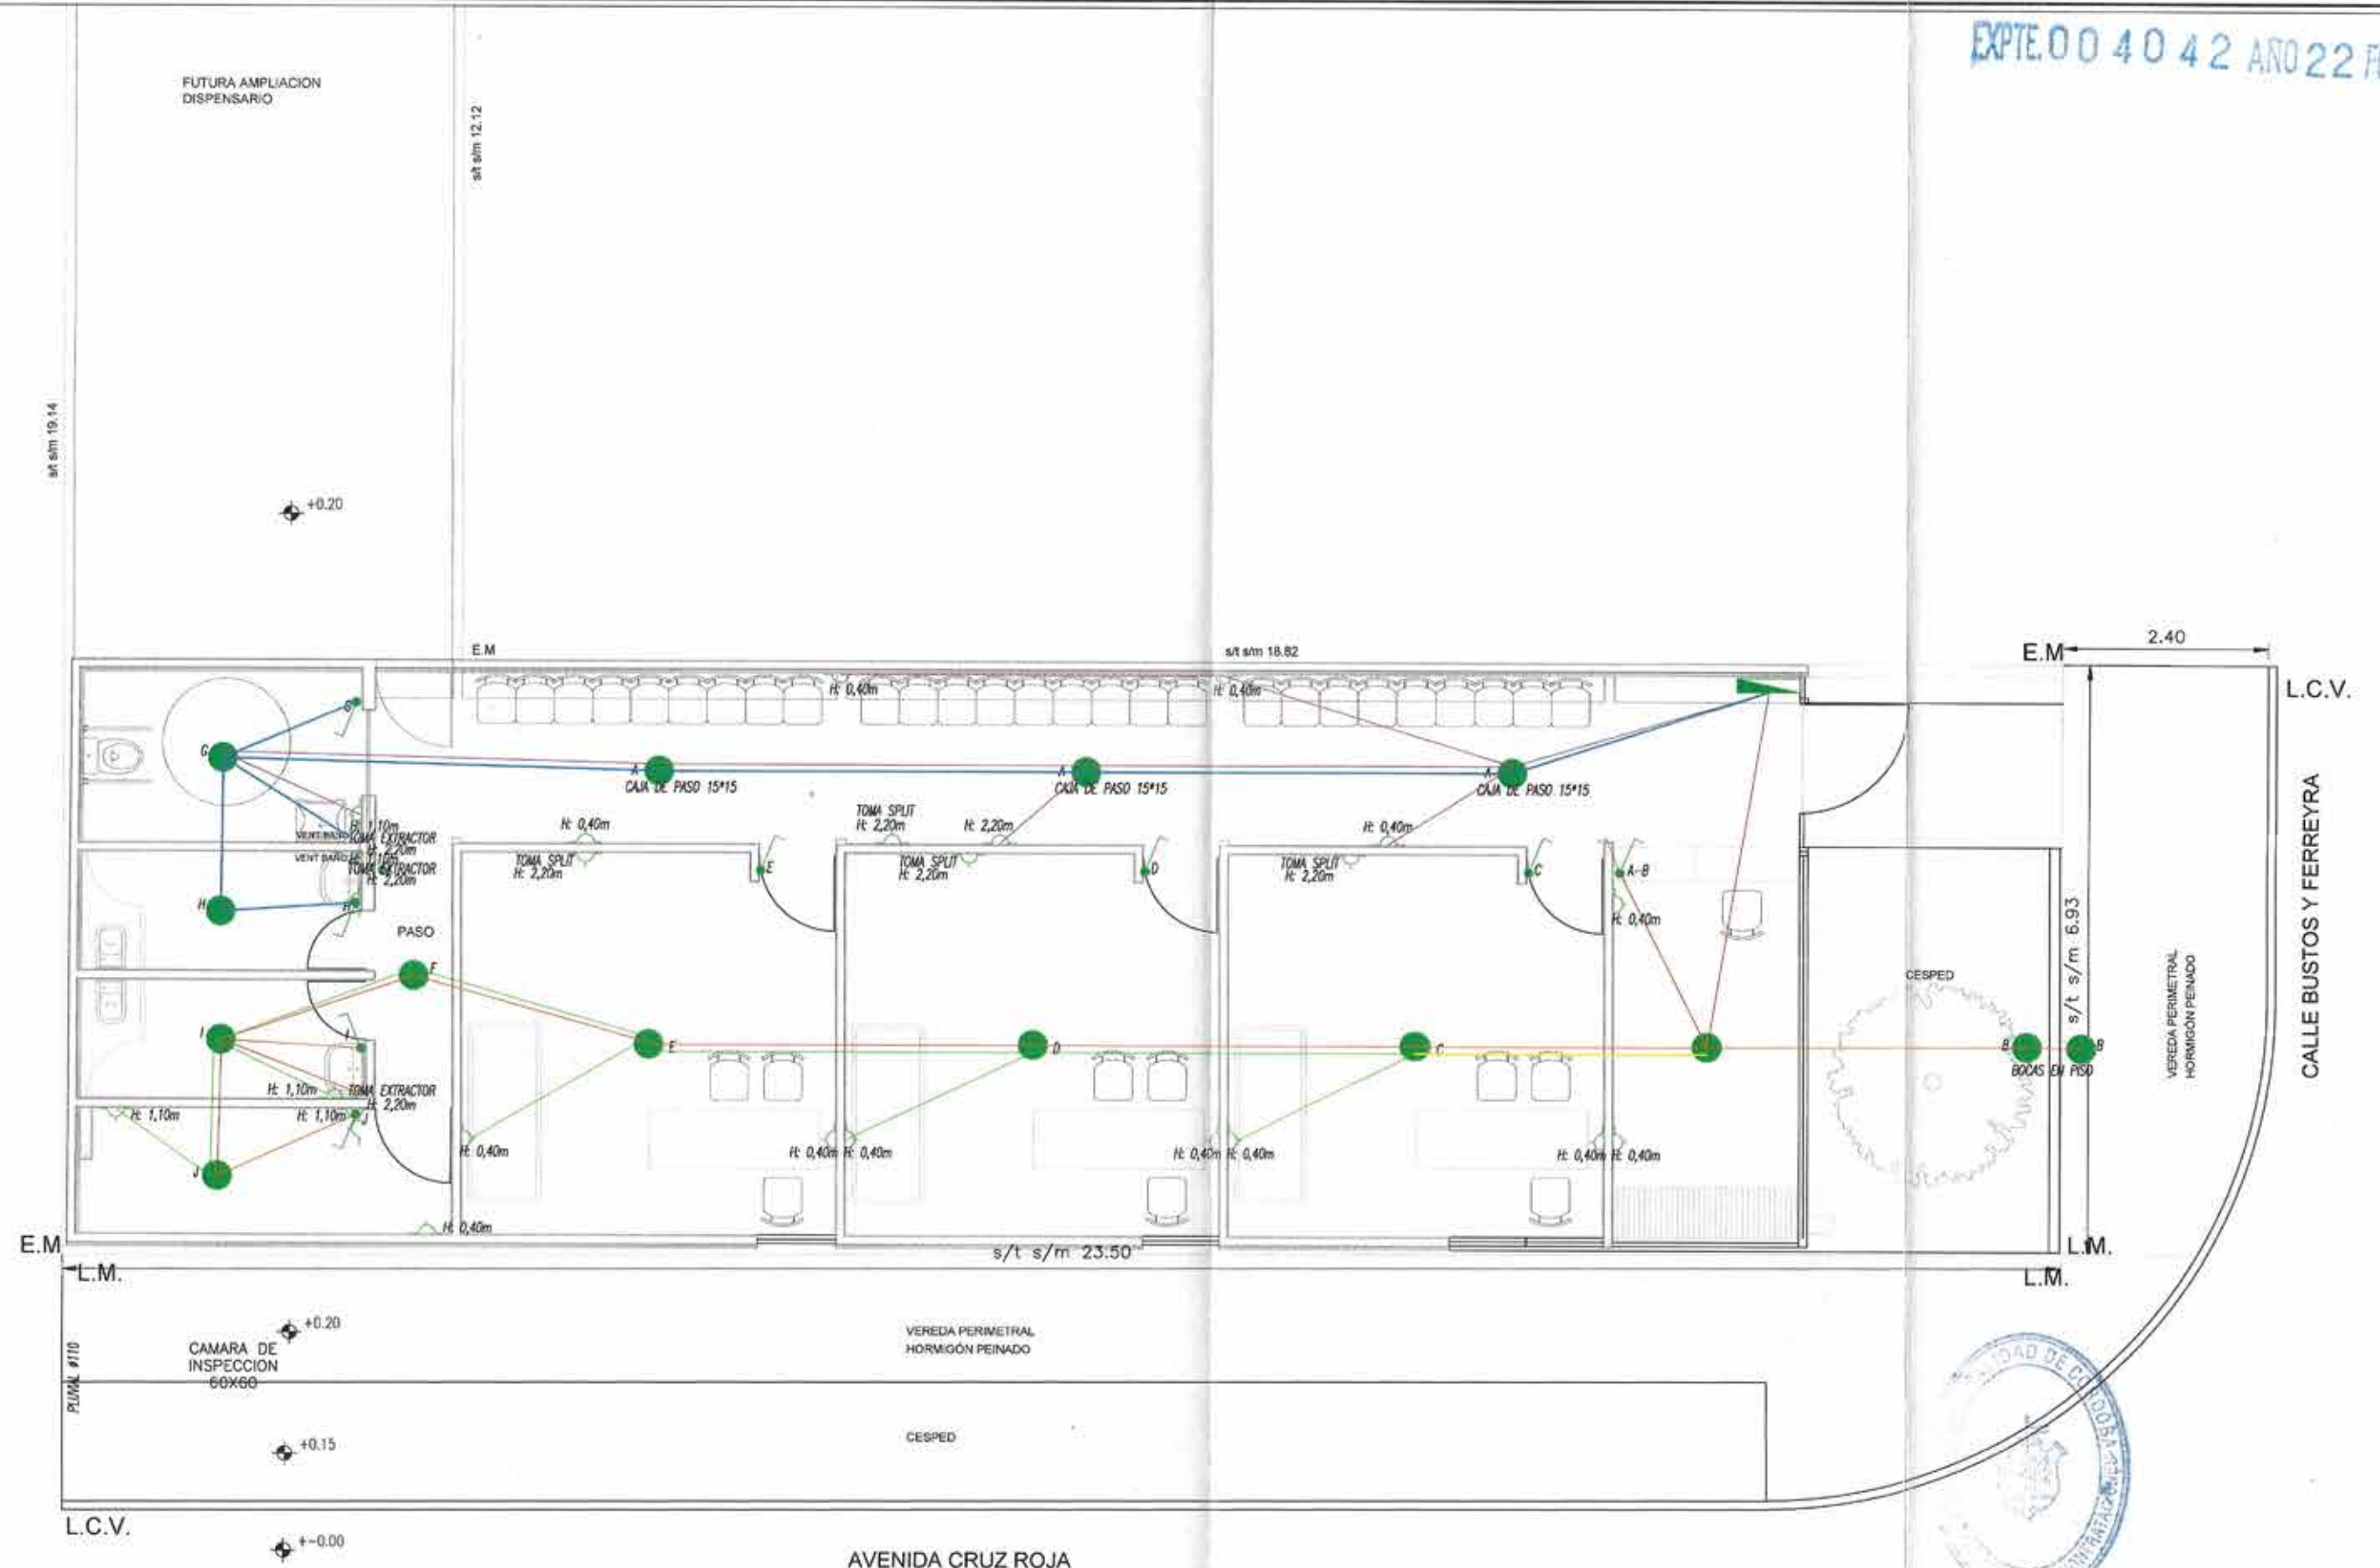

Arg. FEDERICO ARJON
DIRECTOR DE ARQUITECTURA
MUNICIPALIDAD DE CORDOBA

INSTALACION CLOACAL
1:75

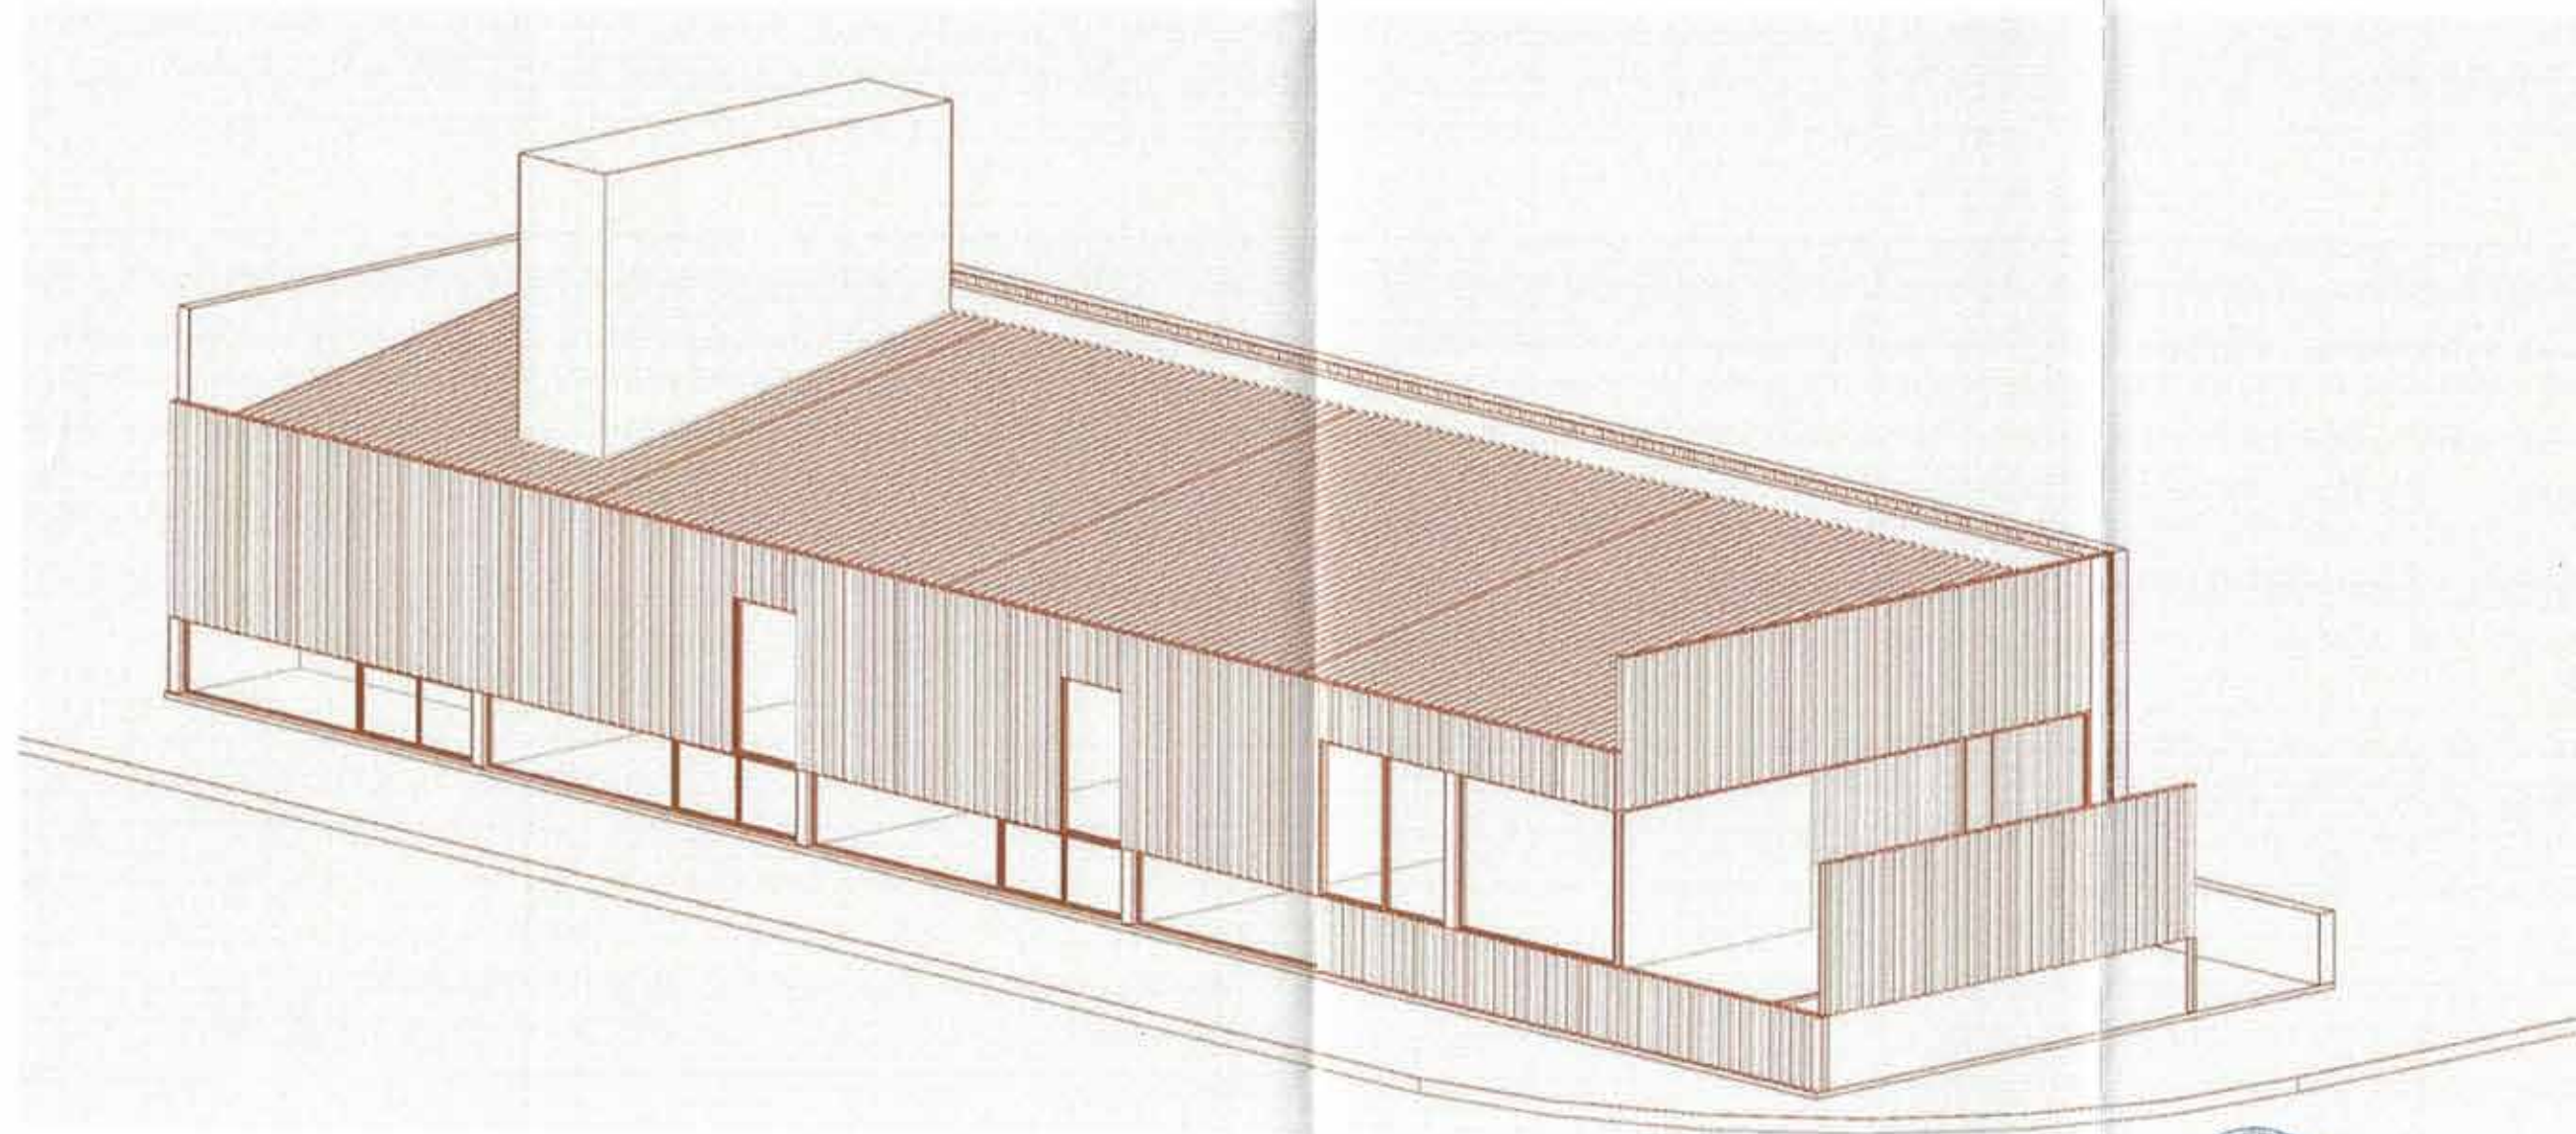

[Signature]

Arq. FEDERICO ASLON
DIRECTOR DE ARQUITECTURA
MUNICIPALIDAD DE CORDOBA

		MUNICIPALIDAD DE CORDOBA	
		SECRETARIA DE DESARROLLO URBANO DIRECCION DE ARQUITECTURA DEPARTAMENTO DE ESTUDIOS Y PROYECTOS	
OBRA:		DISPENSARIO CRUZ ROJA	
PLANO N°		11	
AXONOMÉTRICA			
NOMENCLATURA CATASTRAL			
SUPERFICIES: SUP. TERRENO Sup. Cubierta m2		JEFE DPTO	
UBICACION		DIBUJO	
PROYECTO		COLABORO	
01 02 03 04 05 06 07 08 09 10 11 12		FECHA:	
ESPEK		18/03/2022	
PLANTAS PLOTED		ESCALAS	
		1:75	

EXPT. 00 40 42 AND 22 FOLIO 134

OBRA:	DISPENSARIO CRUZ ROJA	PLANO N°	12
PLANO DE	PERSPECTIVA		


MUNICIPALIDAD DE CORDOBA
SECRETARIA DE DESARROLLO URBANO
DIRECCION DE ARQUITECTURA
DEPARTAMENTO DE ESTUDIOS Y PROYECTOS



NOMENCLATURA CATASTRAL		SUPERFICIES SLIP TERRENO Sup. Cubierta m2	
UBICACIÓN PROYECTO	COLABORÓ	DIRIGIÓ	JEFE DPTO
		SUBDIRECTOR	DIRECTOR


[illegible]

Arq. FEDERICO ARIZO
DIRECTOR DE ARQUITECTURA
MUNICIPALIDAD DE CORDOBA

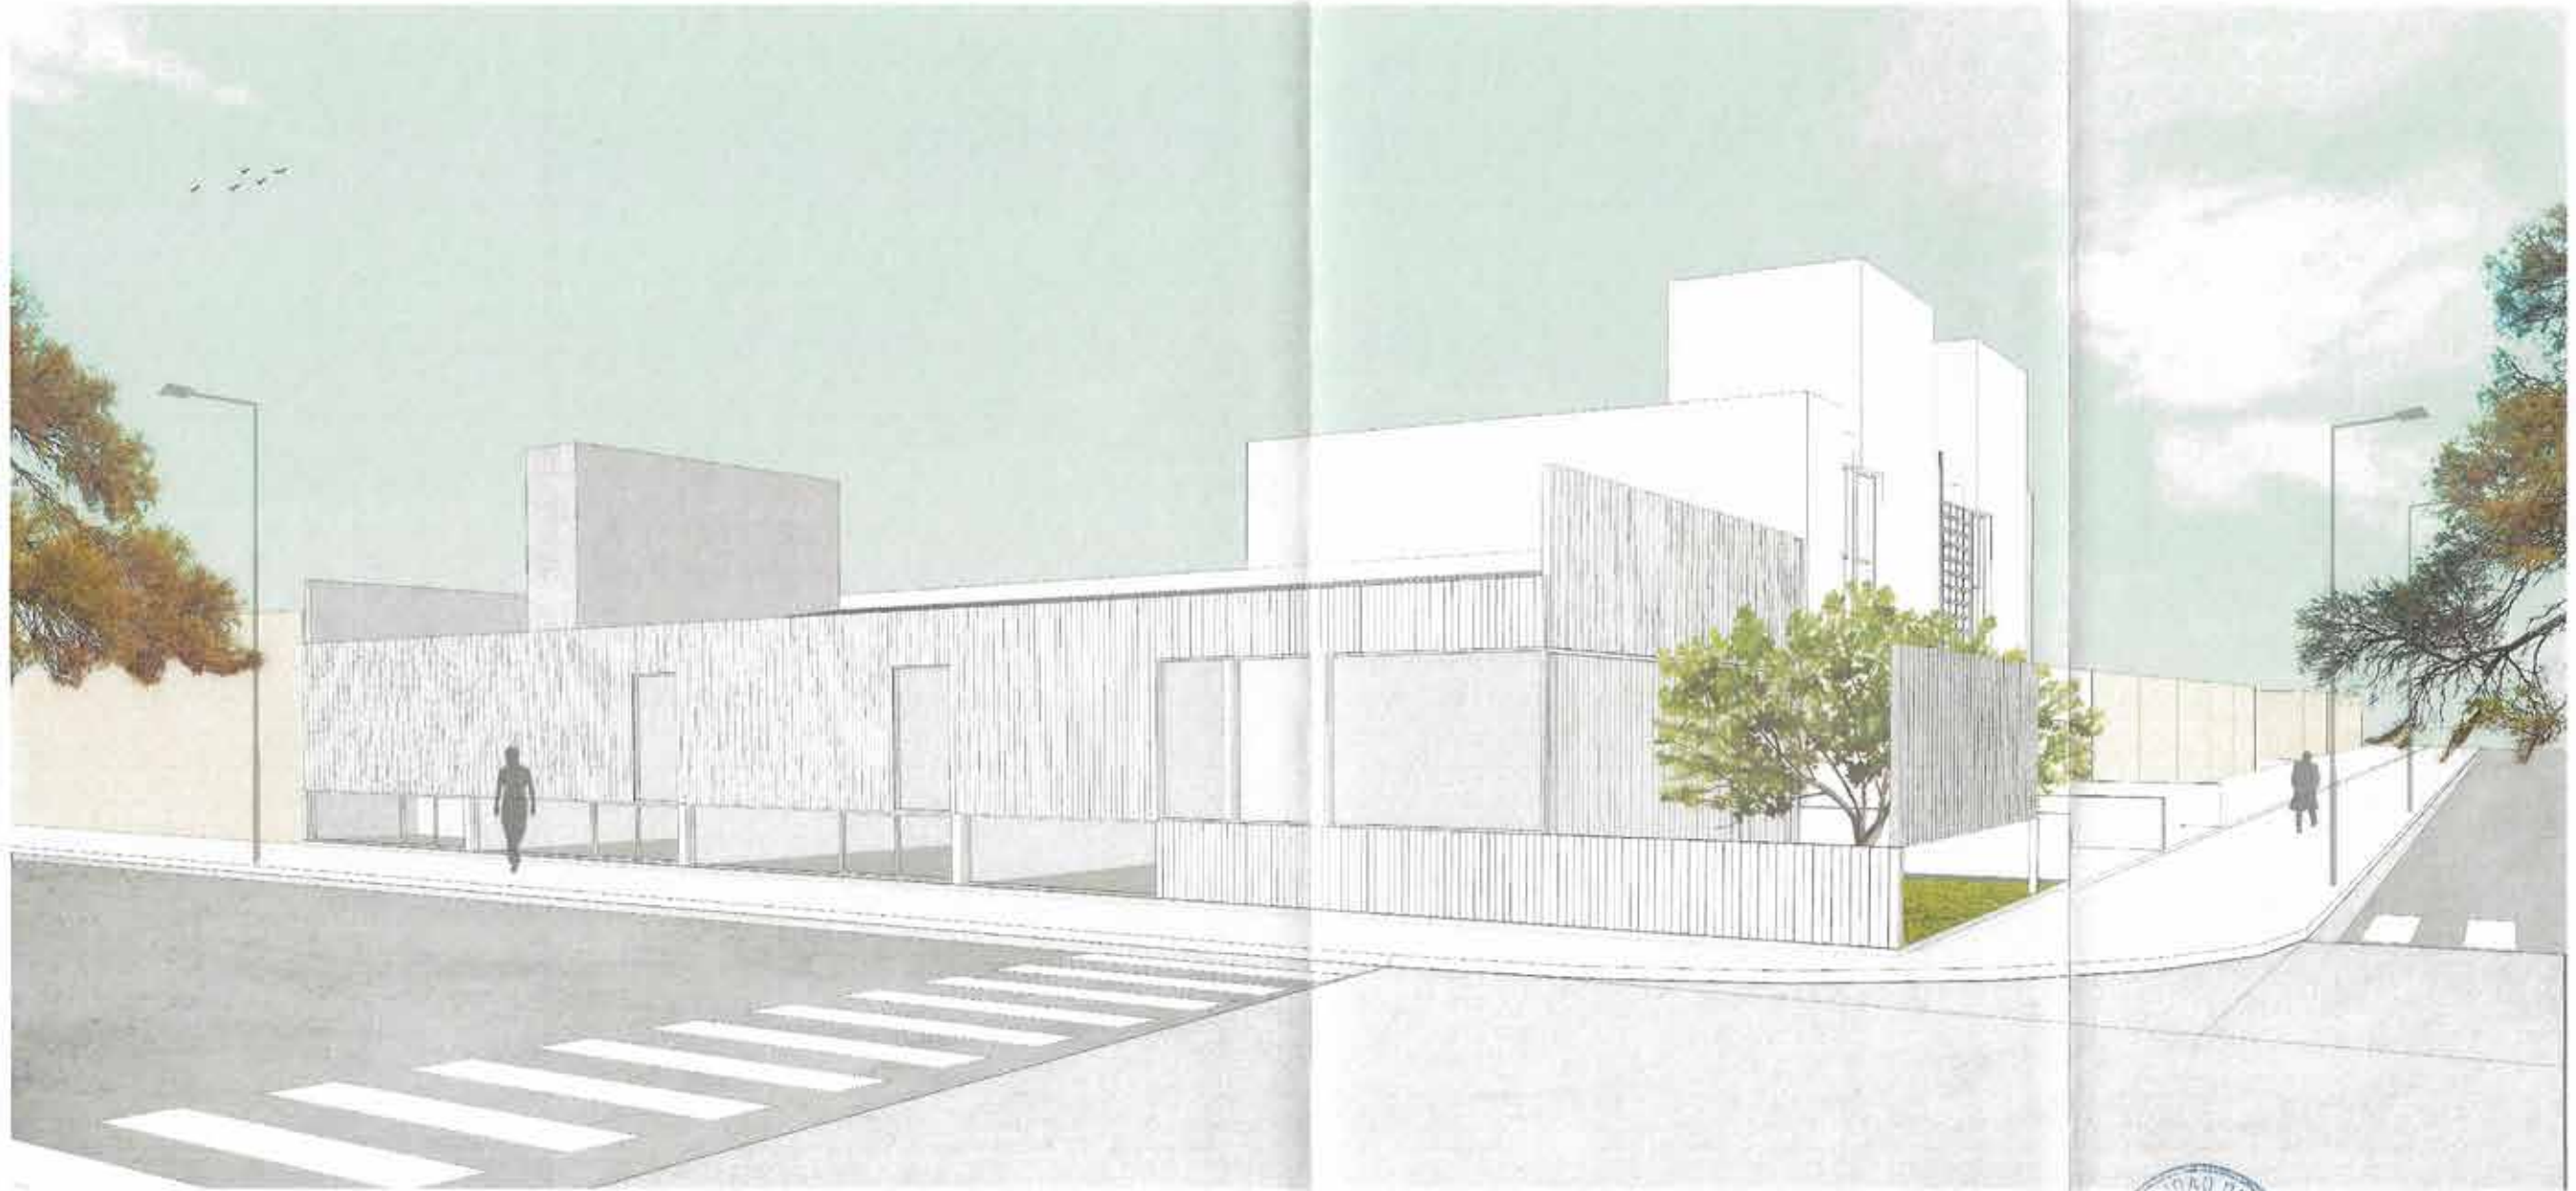

Arg. FEDERICO ARJONA
DIRECTOR DE ARQUITECTURA
MUNICIPALIDAD DE CÓRDOBA

E00-4042-AN022 FOLIO 15

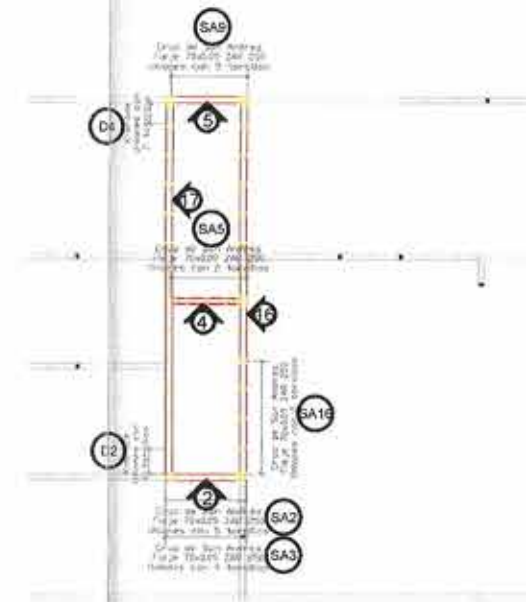


As. FEDERICO ARINO
DIRECTOR DE ARQUITECTURA
MUNICIPALIDAD DE CONDOREA


[illegible]

EV


PTE.00 40 42 AÑO 22 FOLIO 157

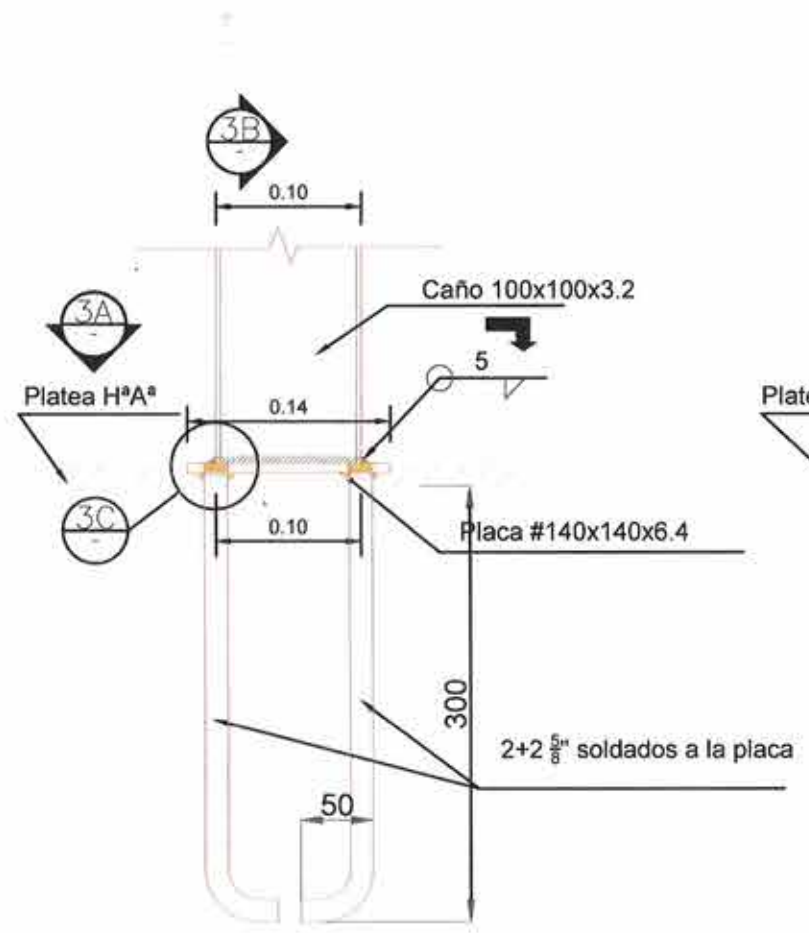


DETALLE
Escala 1:5

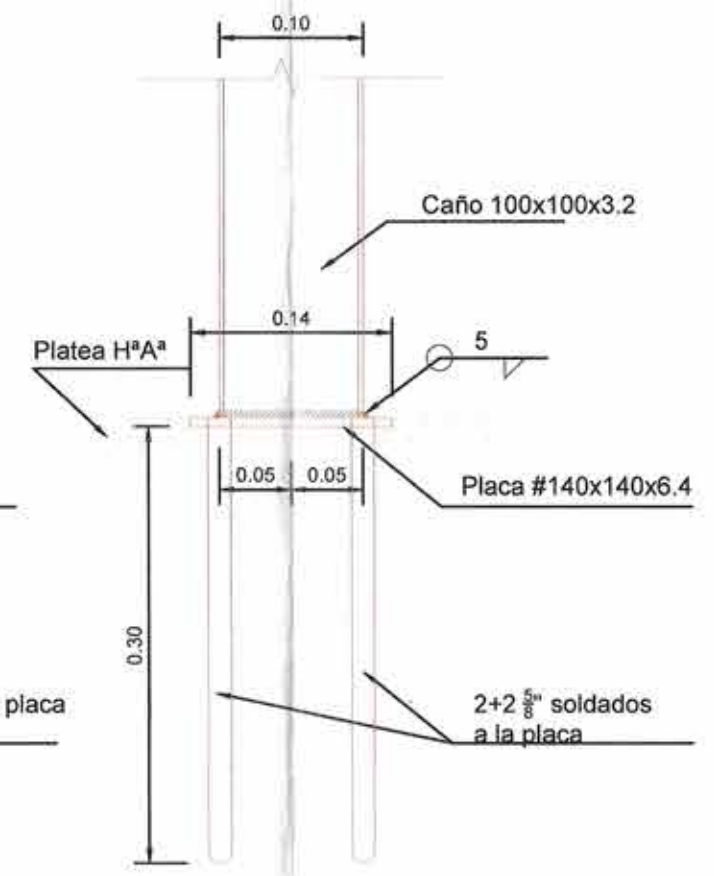

CORTE
Escala 1:5

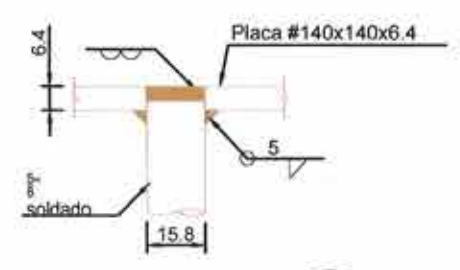

DETALLE
Escala 1:2








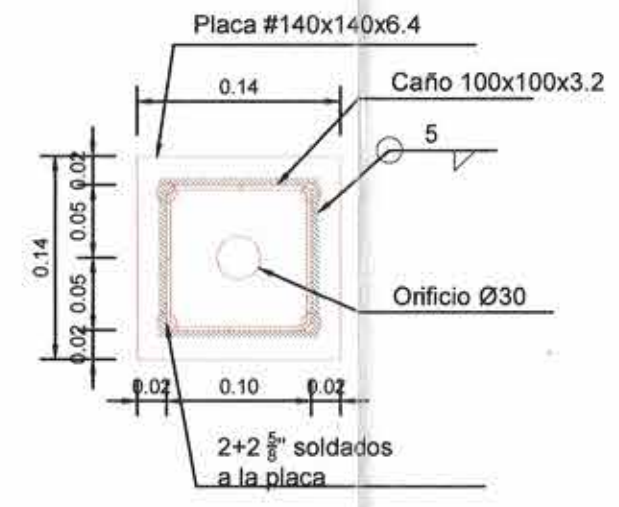


CORTE
Escala 1:5



Arq. FEDERICO ARJON
DIRECTOR DE ARQUITECTURA
MUNICIPALIDAD DE CORDOBA






 MUNICIPALIDAD DE CORDOBA SECRETARIA DE DESARROLLO URBANO DIRECCION DE ARQUITECTURA DEPARTAMENTO DE ESTUDIOS Y PROYECTOS										OBRAS:	DISPENSARIO CRUZ ROJA										PLANO Nº	
										PLANO DE	ESTRUCTURAS-DETALLE										E-02	
										NOMENCLATURA CATASTRAL												
										SUBPROCES: SUP. TERRENO Sub. Cámara: n.º											JEFE OPTO	
										COLABORO											DIBUJO	SUBDIRECTOR
										PROYECTO											DIRECTOR	
										LIBRACION												
										FECHA:												
										18/02/2022												
										ESCALAS											1:75	
PLANTAS PLOTED																						

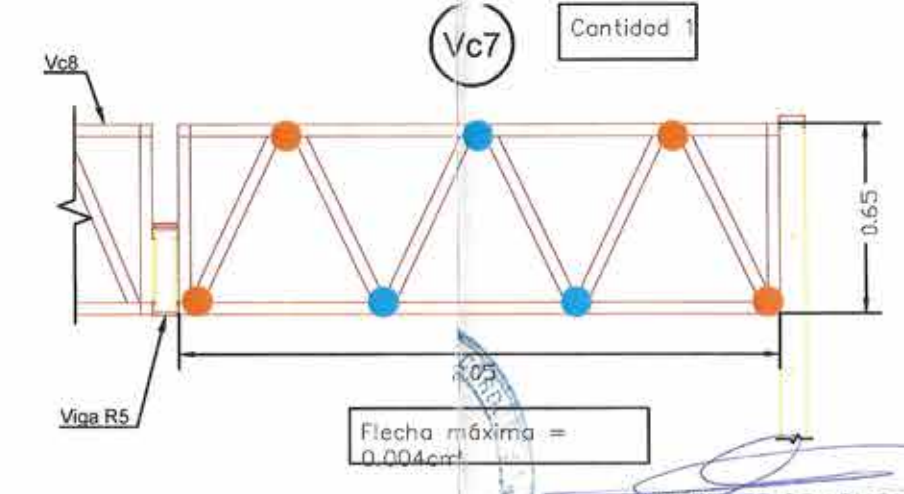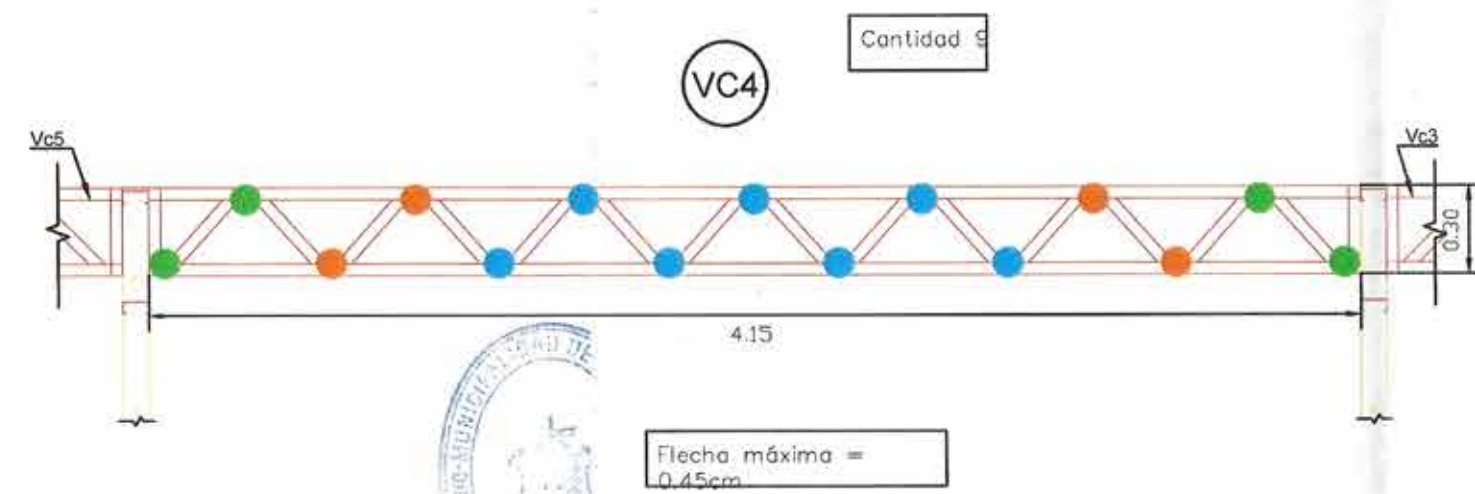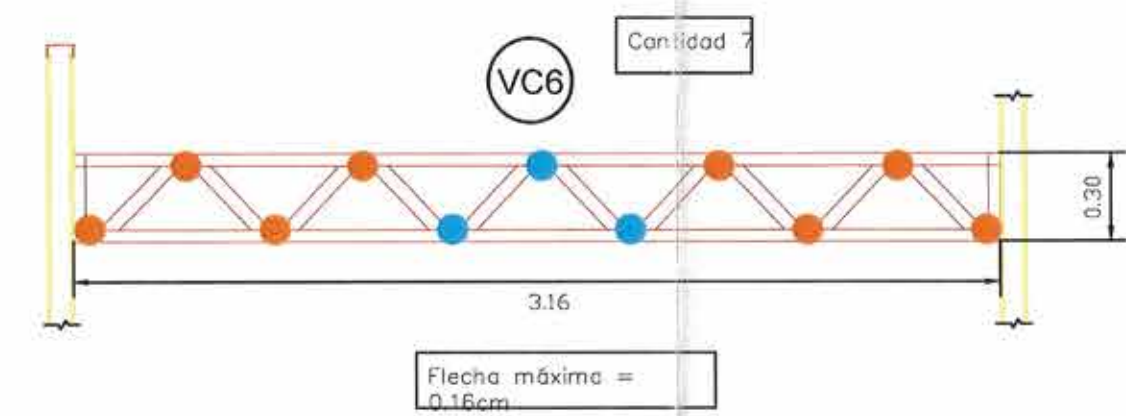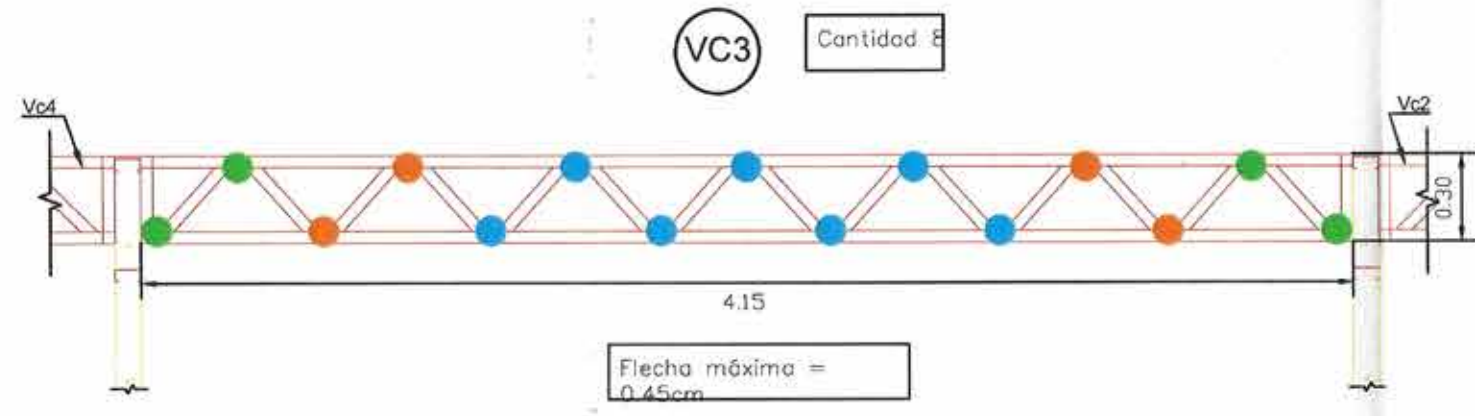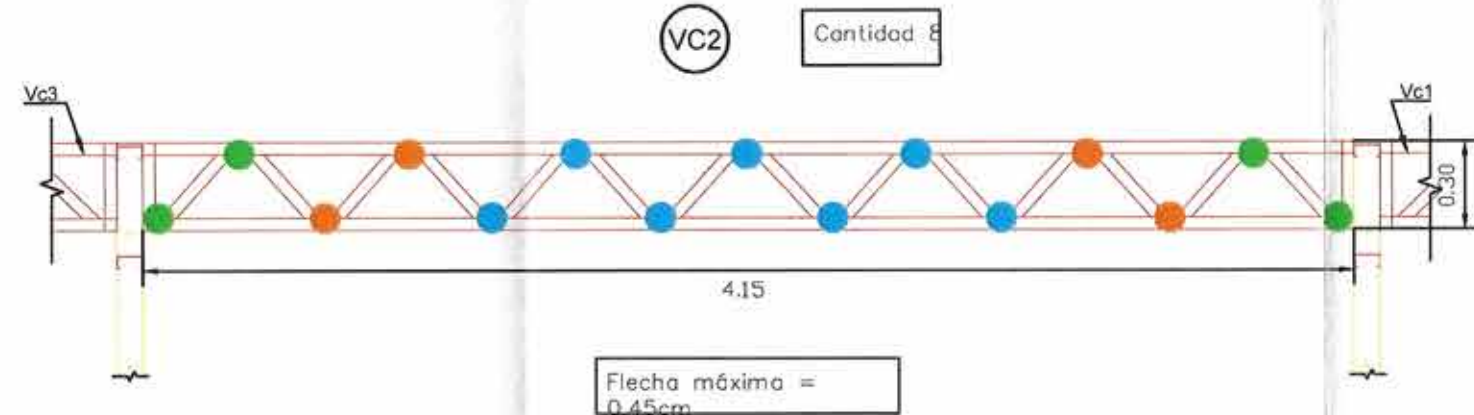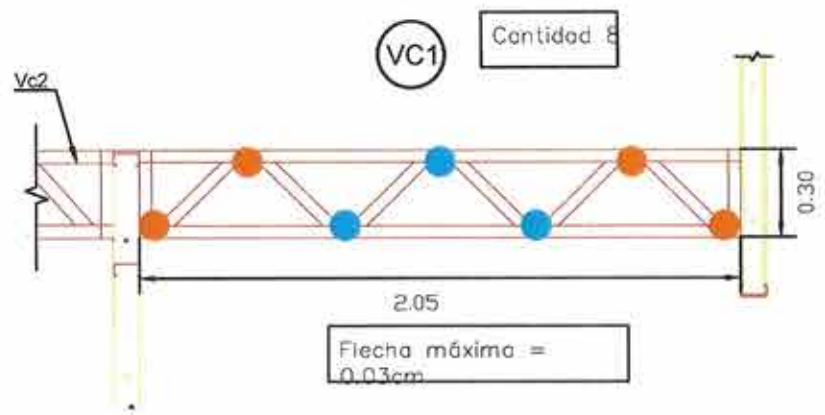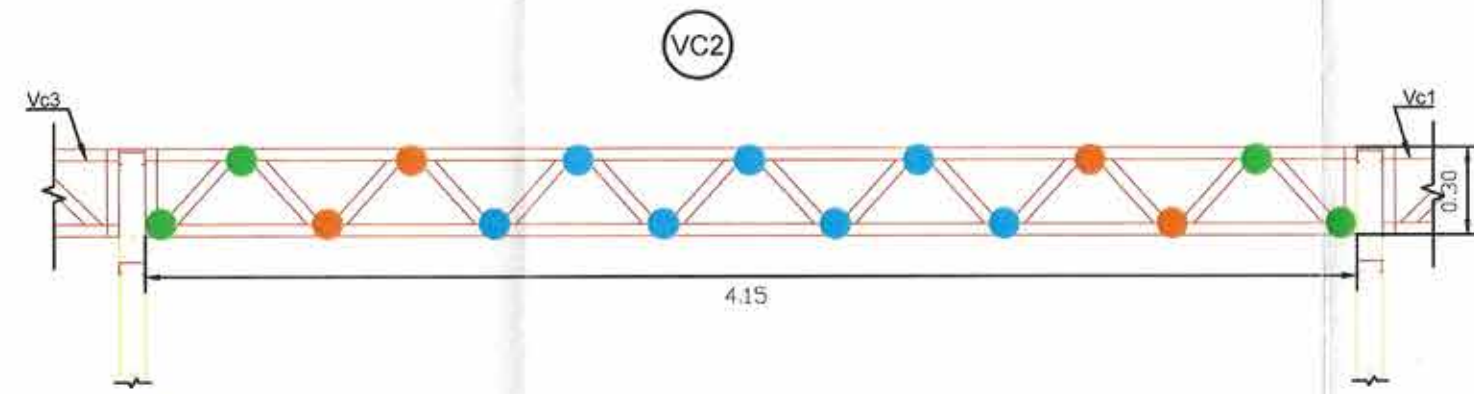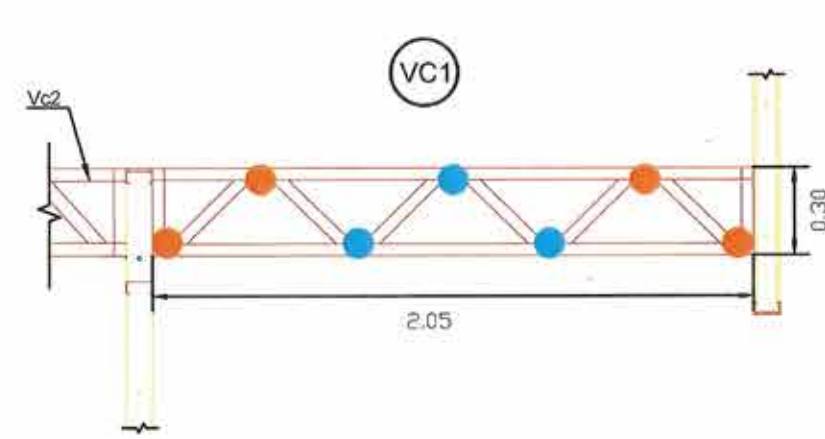

- REFERENCIA UNIONES**
- UNIÓN CON 1
TORNILLOS Nº10 3/4"
 - UNIÓN CON 2
TORNILLOS Nº10 3/4"
 - UNIÓN CON 3
TORNILLOS Nº10 3/4"

DISPENSARIO CRUZ ROJA		PLANO Nº E-03	
MUNICIPALIDAD DE CORDOBA		DIRECCION DE ARQUITECTURA	
SECRETARIA DE DESARROLLO URBANO		DEPARTAMENTO DE ESTUDIOS Y PROYECTOS	
NOMENCLATURA CATASTRAL		SUBDIRECTOR DIRECTOR	
SUPERFICIES SUP. TERRENO		JEFE DPTO	
SUP. Cubierta m2		DIBUJO	
UBICACIÓN PROYECTO		COLABORO	
FECHA: 16/03/2022		ESCALA: 1:75	
ESPES: mm		PLANTAS PLOTED	

Ing. FEDERICO ARIZON
DIRECTOR DE ARQUITECTURA
MUNICIPALIDAD DE CORDOBA

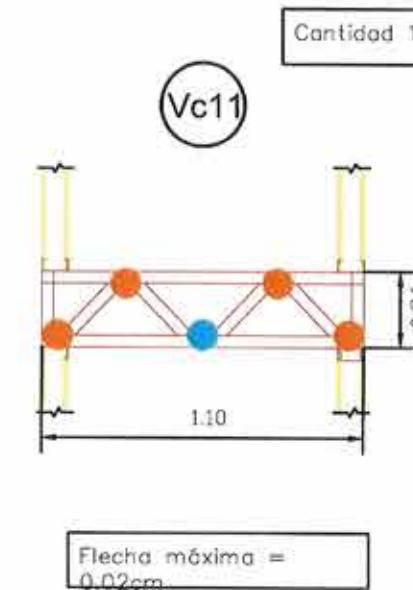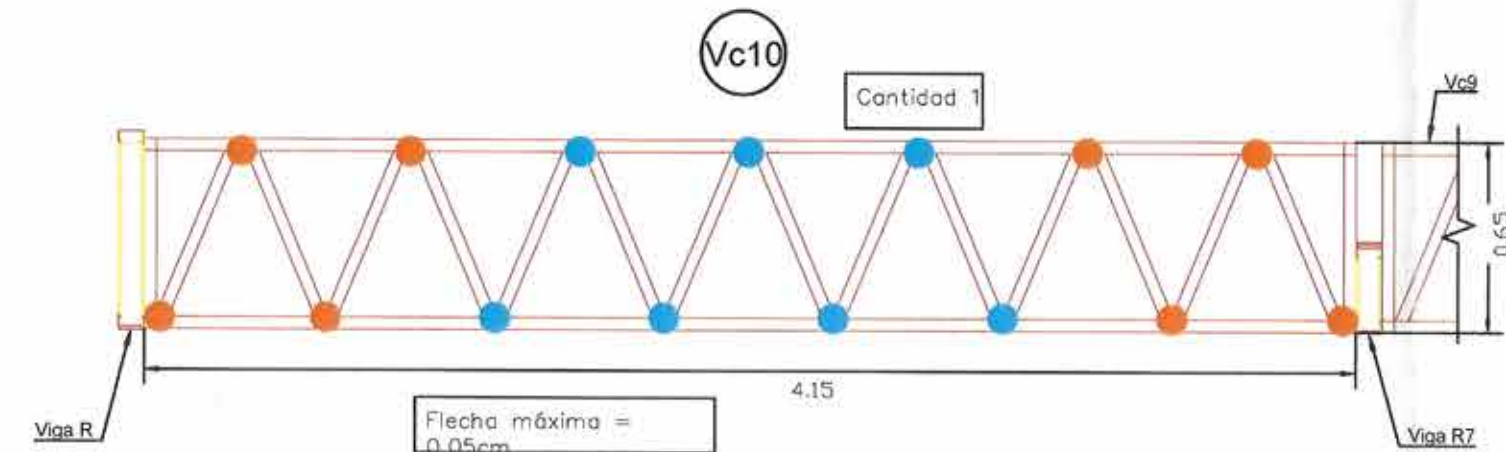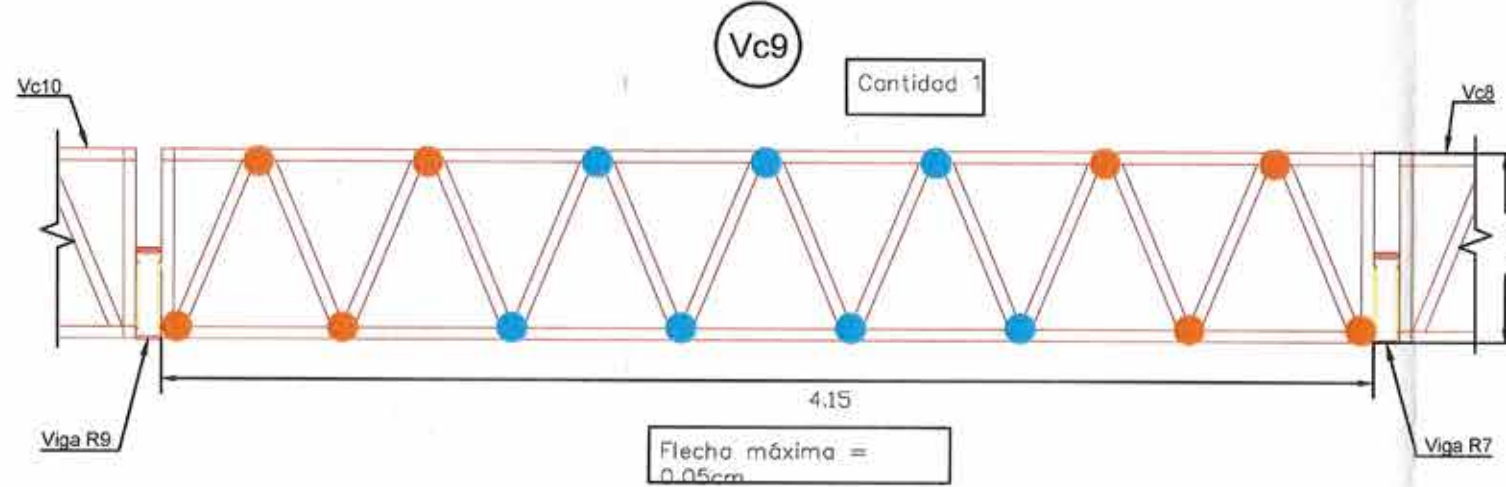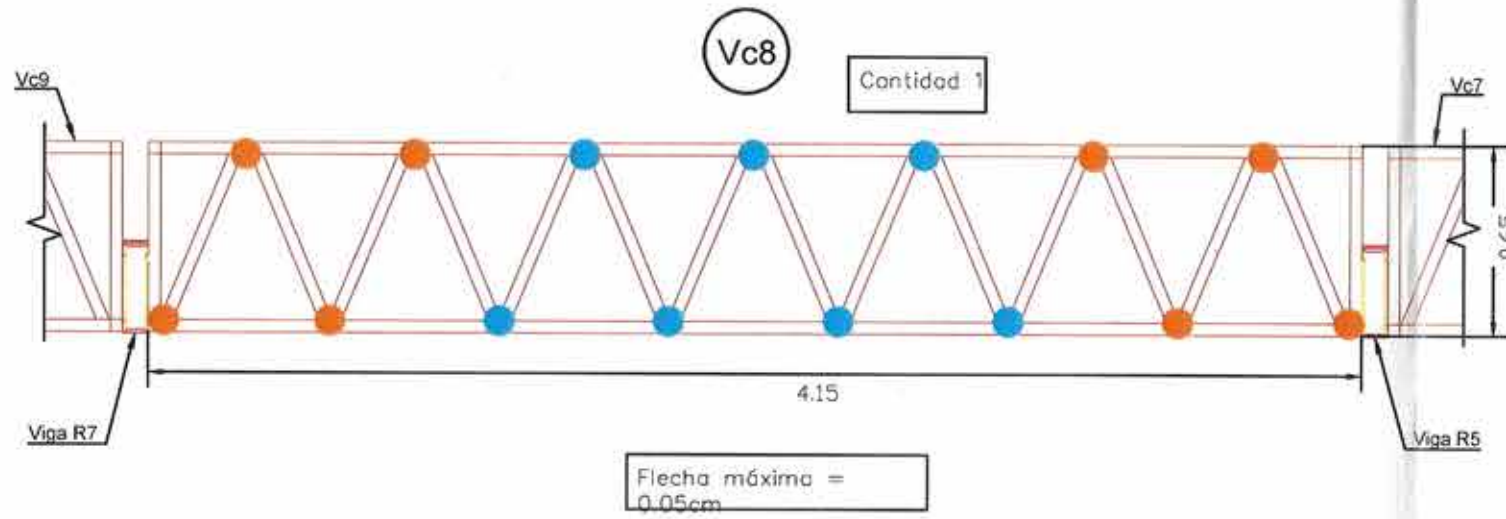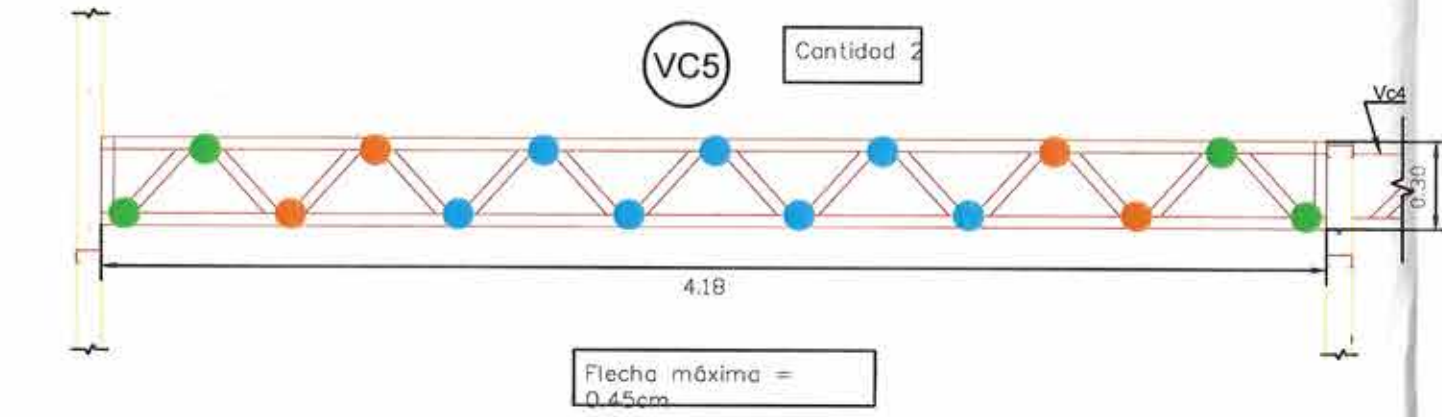

REFERENCIA UNIONES

- UNIÓN CON 1
TORNILLOS Nº10 3/4"
- UNIÓN CON 2
TORNILLOS Nº10 3/4"
- UNIÓN CON 3
TORNILLOS Nº10 3/4"
- UNIÓN CON 4
TORNILLOS Nº10 3/4"
- UNIÓN CON 5
TORNILLOS Nº10 3/4"
- UNIÓN CON 6
TORNILLOS Nº10 3/4"
- UNIÓN CON 7
TORNILLOS Nº10 3/4"
- UNIÓN CON 8
TORNILLOS Nº10 3/4"
- UNIÓN CON 9
TORNILLOS Nº10 3/4"

PLANO Nº
E-04

OBRA: DISPENSARIO CRUZ ROJA
PLANO DE ESTRUCTURAS VIGAS

MUNICIPALIDAD DE CORDOBA
SECRETARIA DE DESARROLLO URBANO
DIRECCION DE ARQUITECTURA
DEPARTAMENTO DE ESTUDIOS Y PROYECTOS




UBICACIÓN	PROYECTO	COLABORADOR	DISEÑO	REVISOR	DIRECTOR

FECHA	ESCALA	PLANTAS FLOTES
01/02/2022	1/75	







Arg. FEDERICO ARIZA
DIRECTOR DE ARQUITECTURA
MUNICIPALIDAD DE CORDOBA


- REFERENCIA UNIONES**
- UNIÓN CON 1
TORNILLOS N°10 3/4"
 - UNIÓN CON 2
TORNILLOS N°10 3/4"
 - UNIÓN CON 3
TORNILLOS N°10 3/4"
 - UNIÓN CON 4
TORNILLOS N°10 3/4"
 - UNIÓN CON 5
TORNILLOS N°10 3/4"
 - UNIÓN CON 6
TORNILLOS N°10 3/4"
 - UNIÓN CON 7
TORNILLOS N°10 3/4"
 - UNIÓN CON 8
TORNILLOS N°10 3/4"
 - UNIÓN CON 9
TORNILLOS N°10 3/4"

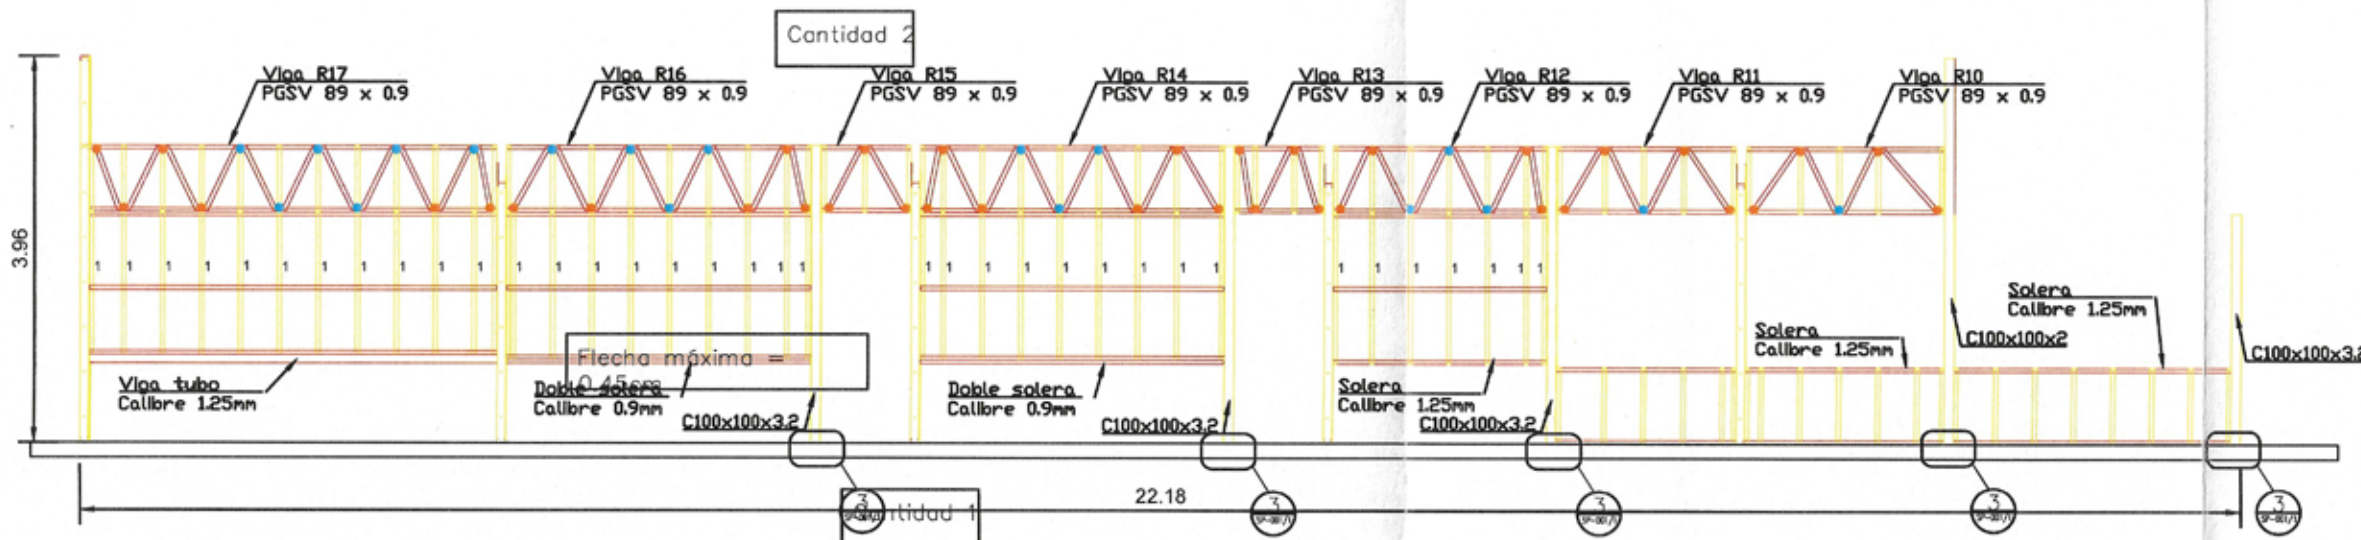


Montante	Cant. Requerida PGSV 89x0.9
1	1

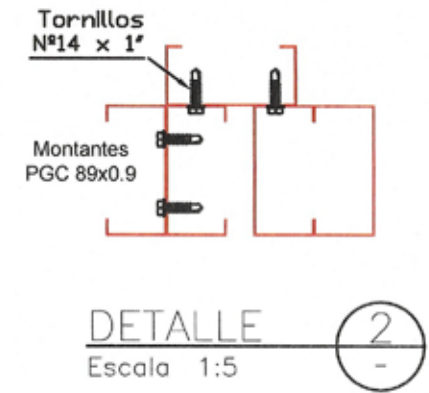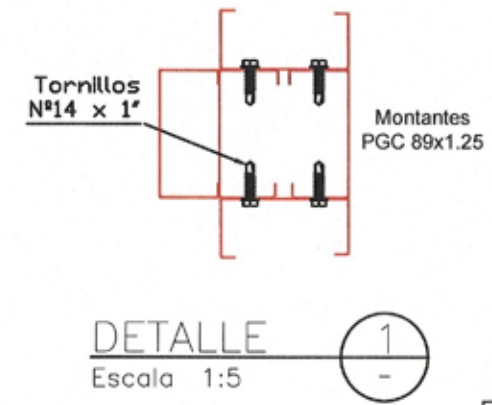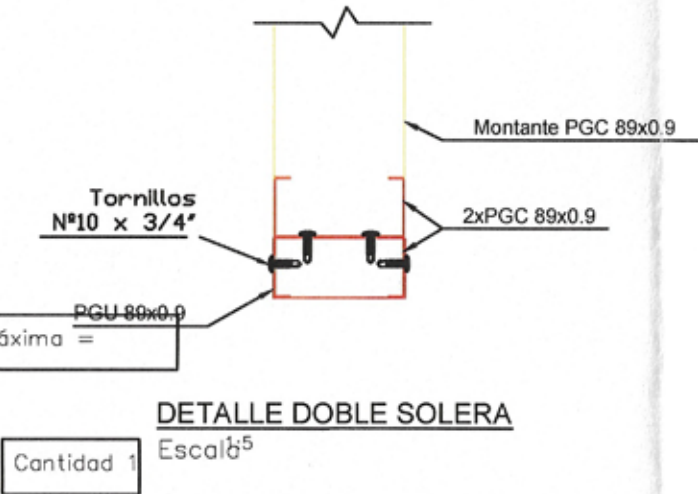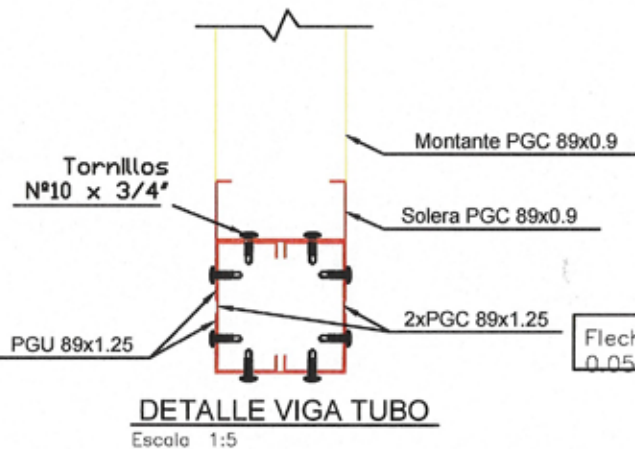


Montante	Cant. Requerida PGSV 89x0.9	Cant. Requerida PGSV 89x1.25
1	2	-
2	1	-
3	4	-
4	-	4
5	1	-
6	1	-
7	1	-

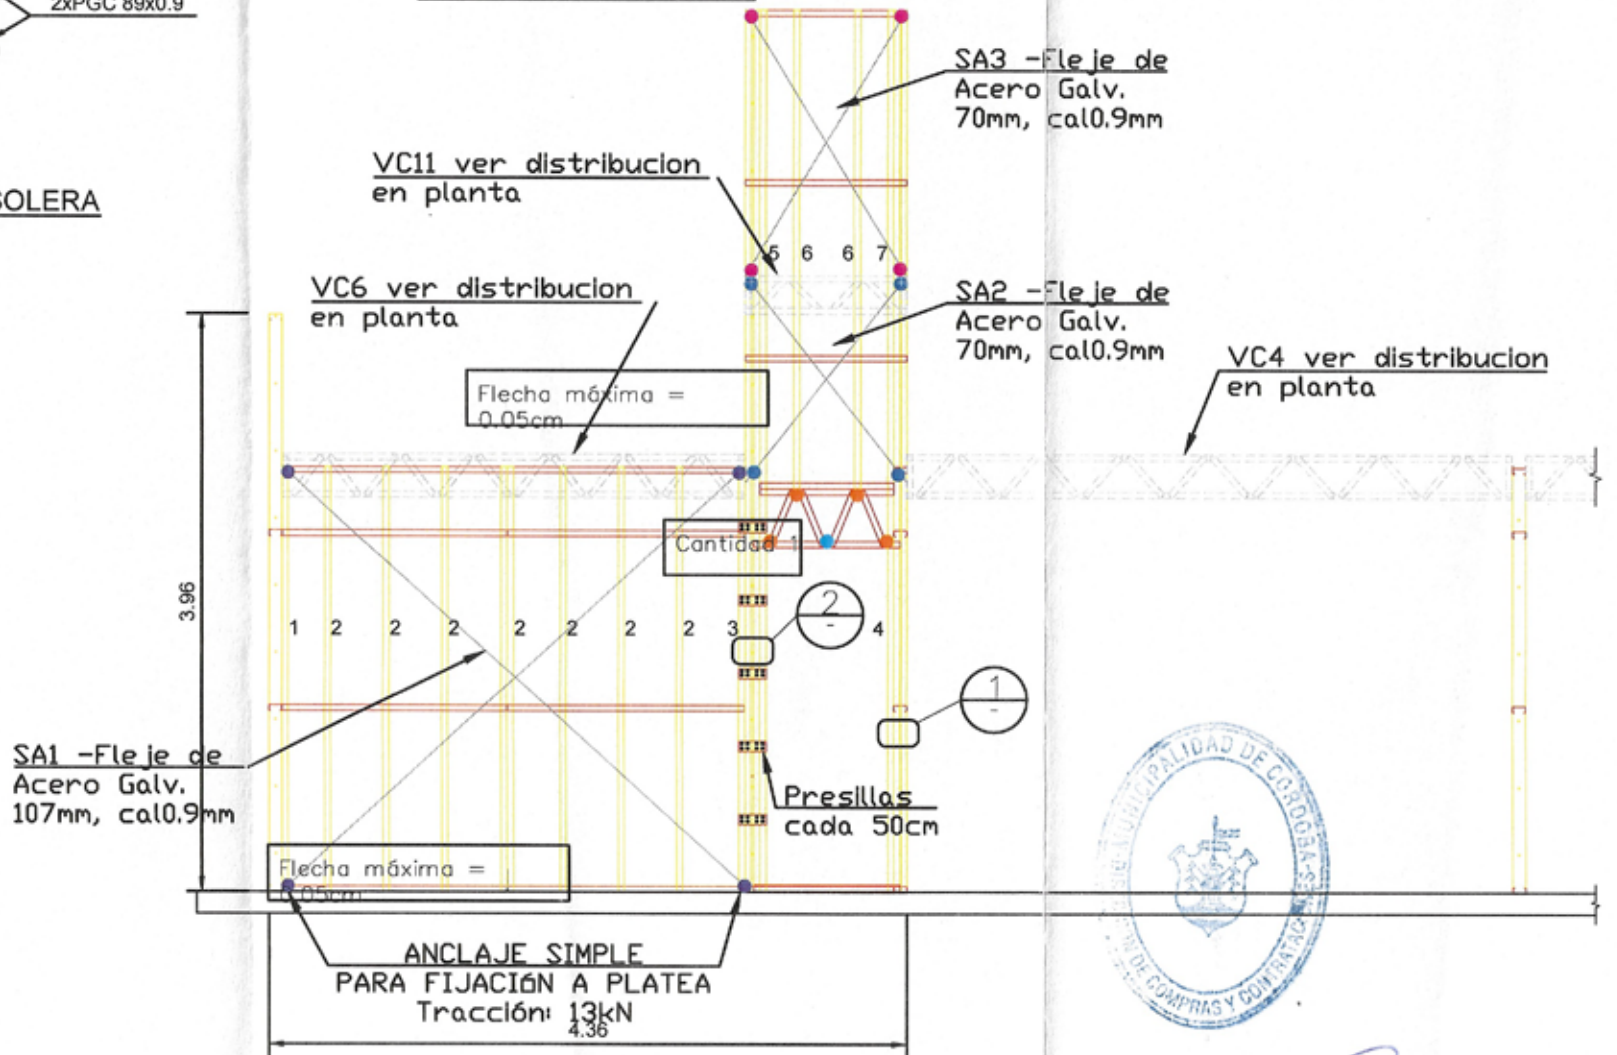

Arq. FEDERICO ARJONA
DIRECTOR DE ARQUITECTURA
MUNICIPALIDAD DE CORDOBA

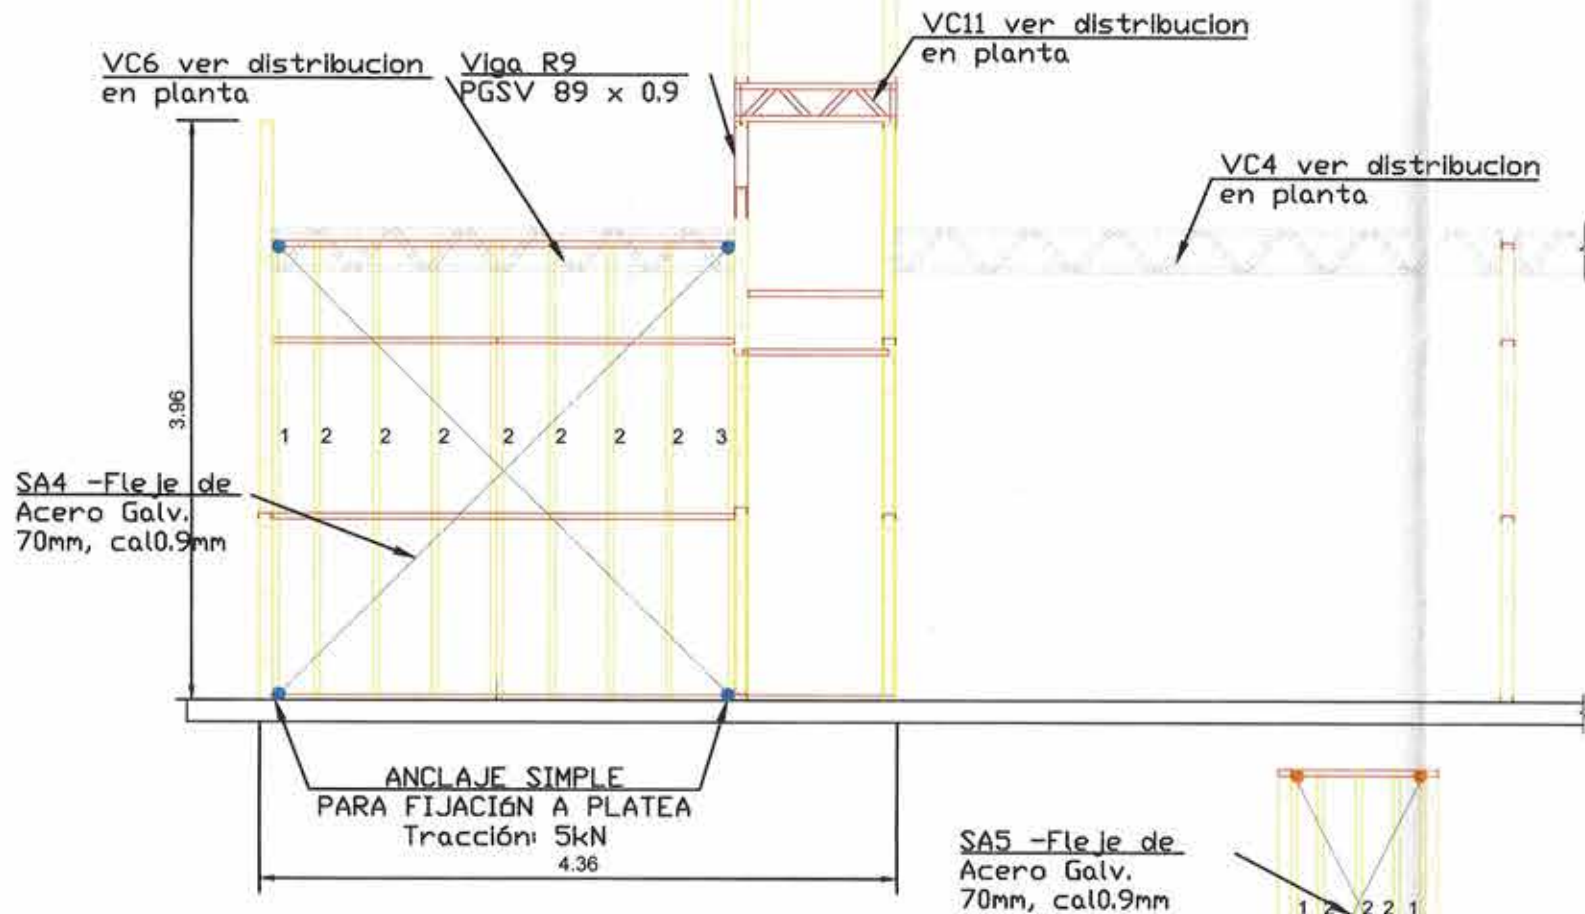

Montante	Cant. Requerida PGSV 89x0.9
1	2
2	1
3	2

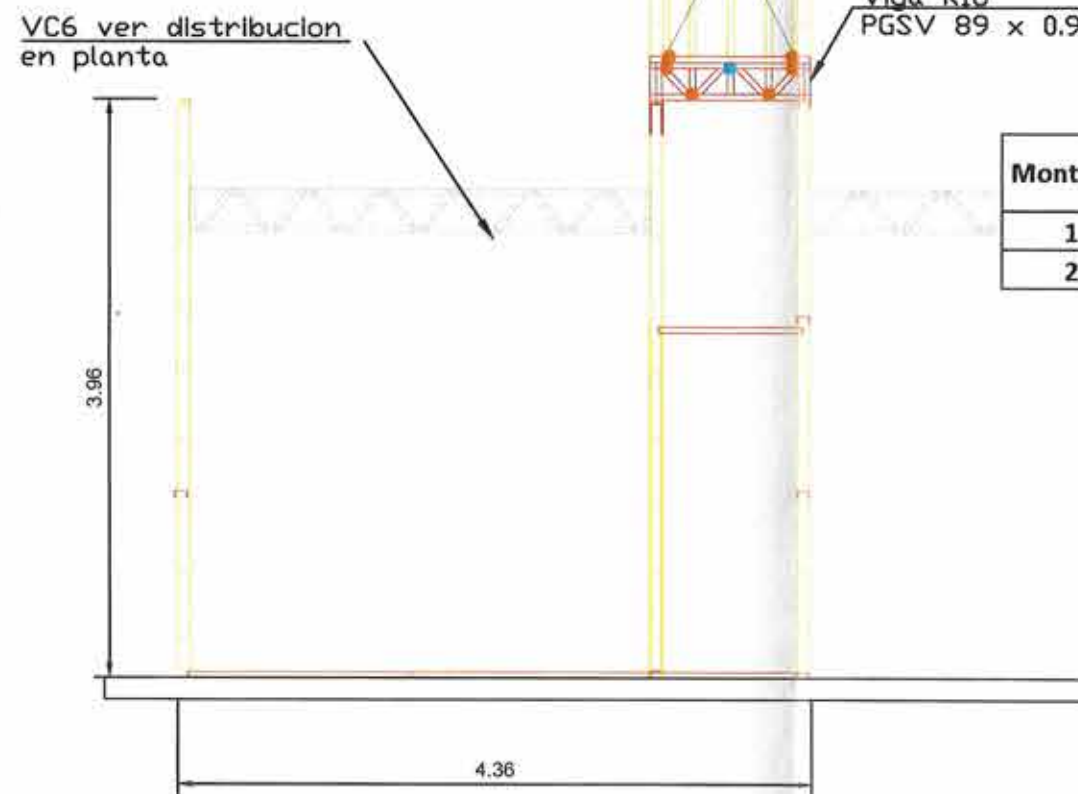

Montante	Cant. Requerida PGSV 89x0.9
1	2
2	1

REFERENCIA UNIONES

- UNIÓN CON 1
TORNILLOS Nº10 3/4"
- UNIÓN CON 2
TORNILLOS Nº10 3/4"
- UNIÓN CON 3
TORNILLOS Nº10 3/4"
- UNIÓN CON 4
TORNILLOS Nº10 3/4"
- UNIÓN CON 5
TORNILLOS Nº10 3/4"
- UNIÓN CON 6
TORNILLOS Nº10 3/4"
- UNIÓN CON 7
TORNILLOS Nº10 3/4"
- UNIÓN CON 8
TORNILLOS Nº10 3/4"
- UNIÓN CON 9
TORNILLOS Nº10 3/4"

PLANO Nº
E-06

OBRA:
DISPENSARIO CRUZ ROJA
PLANO DE ESTRUCTURAS VISTAS

MUNICIPALIDAD DE CORDOBA
SECRETARIA DE DESARROLLO URBANO
DIRECCION DE ARQUITECTURA
DEPARTAMENTO DE ESTUDIOS Y PROYECTOS

UBICACIÓN
PROYECTO

COLABORADOR

JEFE DPTO

SUBDIRECCION

DIRECTOR


FECHA
19/03/2022

ESCALAS
1/75

PLANTAS PLOTEO




[Signature]
Aldo FERREROS ARIZA
DIRECTOR DE ARQUITECTURA
MUNICIPALIDAD DE CORDOBA

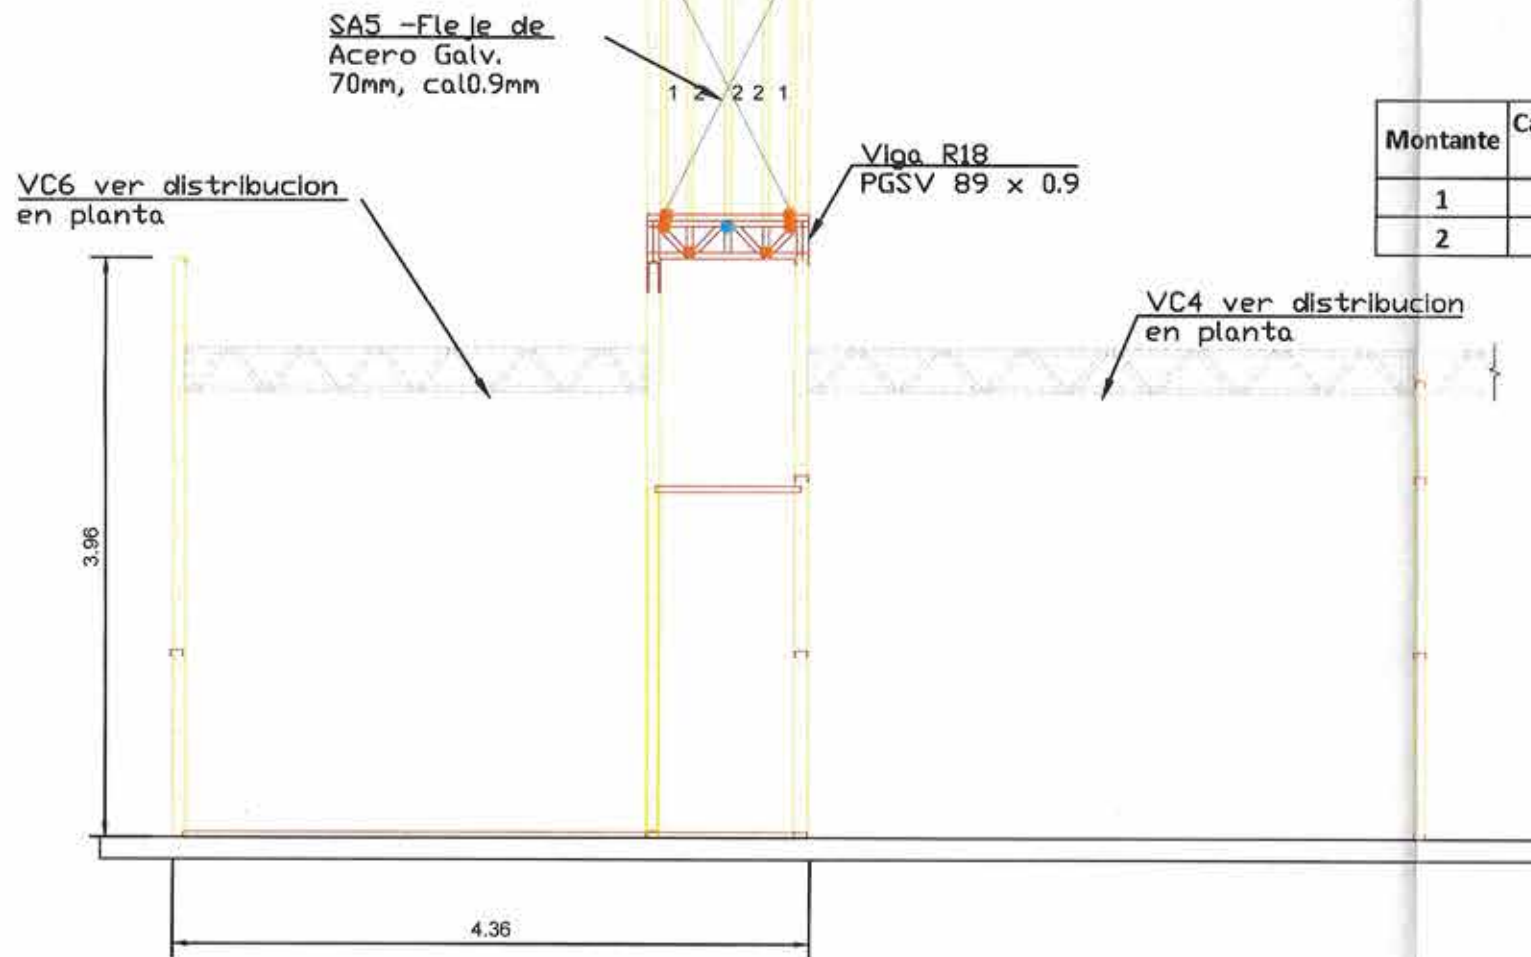

Montante	Cant. Requerida PGSV 89x0.9
1	2
2	1

REFERENCIA UNIONES


- UNIÓN CON 1
TORNILLOS N°10 3/4"
- UNIÓN CON 2
TORNILLOS N°10 3/4"
- UNIÓN CON 3
TORNILLOS N°10 3/4"
- UNIÓN CON 4
TORNILLOS N°10 3/4"
- UNIÓN CON 5
TORNILLOS N°10 3/4"
- UNIÓN CON 6
TORNILLOS N°10 3/4"
- UNIÓN CON 7
TORNILLOS N°10 3/4"
- UNIÓN CON 8
TORNILLOS N°10 3/4"
- UNIÓN CON 9
TORNILLOS N°10 3/4"

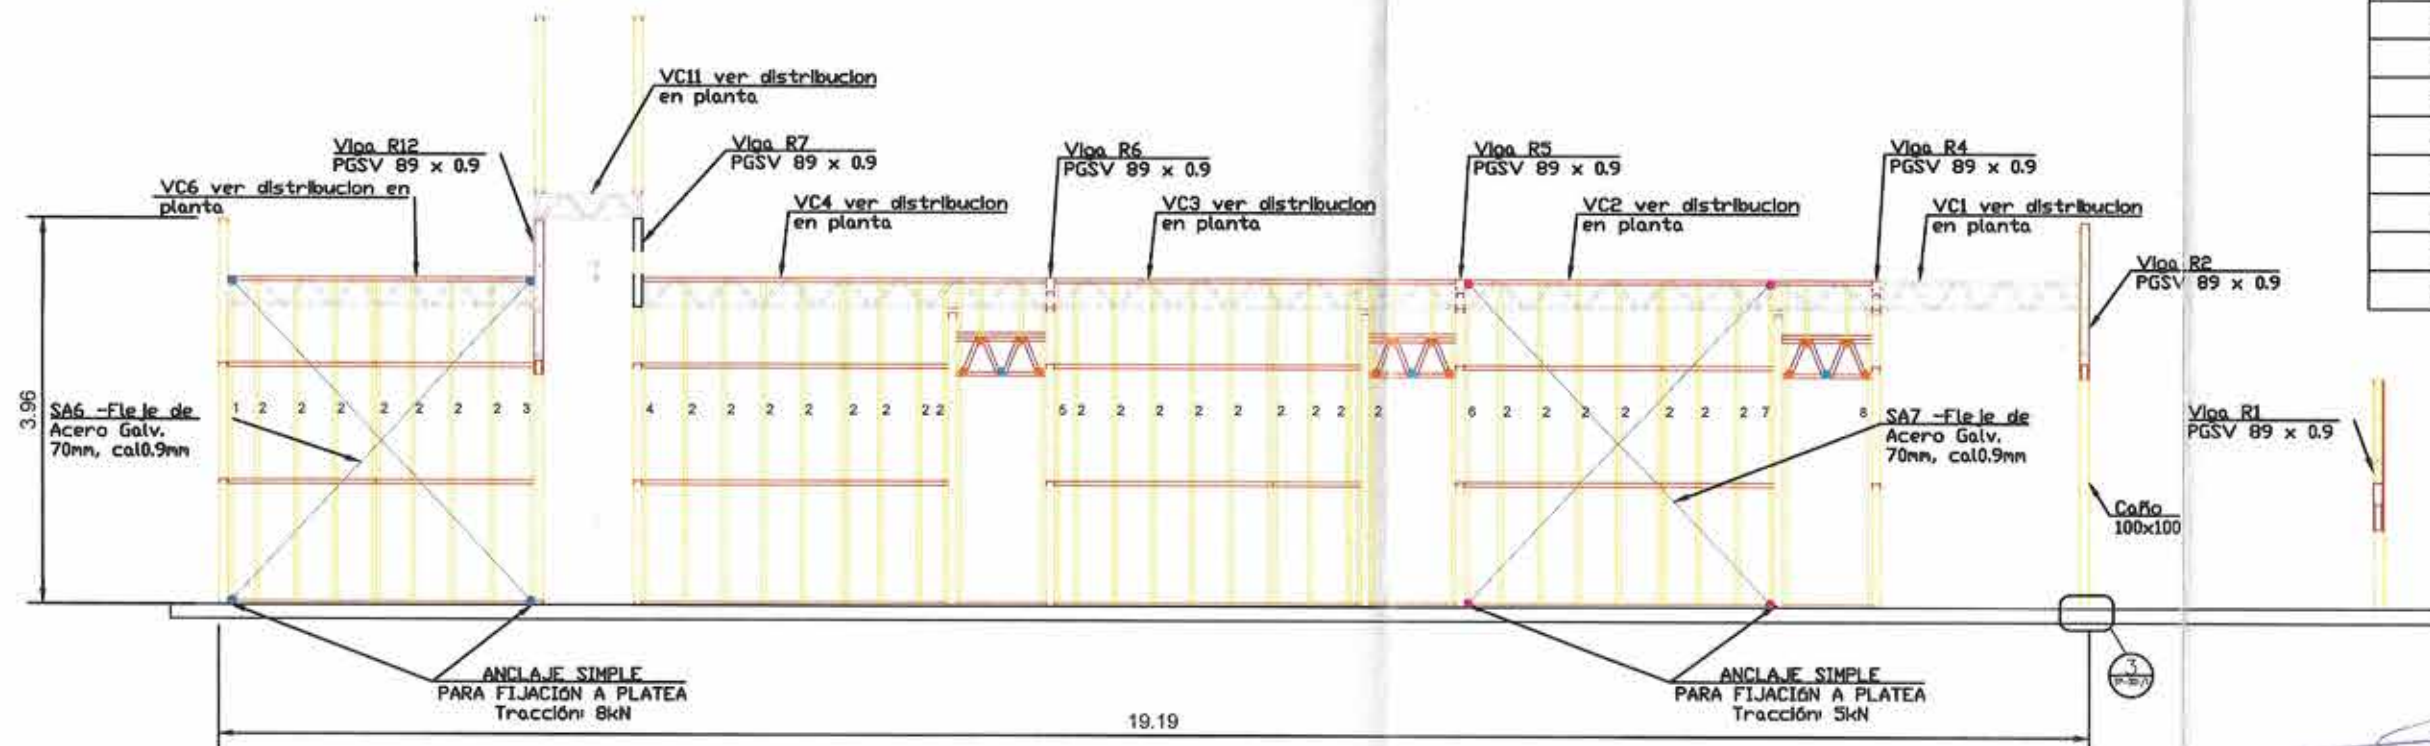




Montante	Cant. Requerida PGSV 89x0.9
1	2
2	1
3	2
4	1
5	1
6	2
7	2
8	1



Arq. FEDERICO ARJON
DIRECTOR DE ARQUITECTURA
MUNICIPALIDAD DE CORDOBA

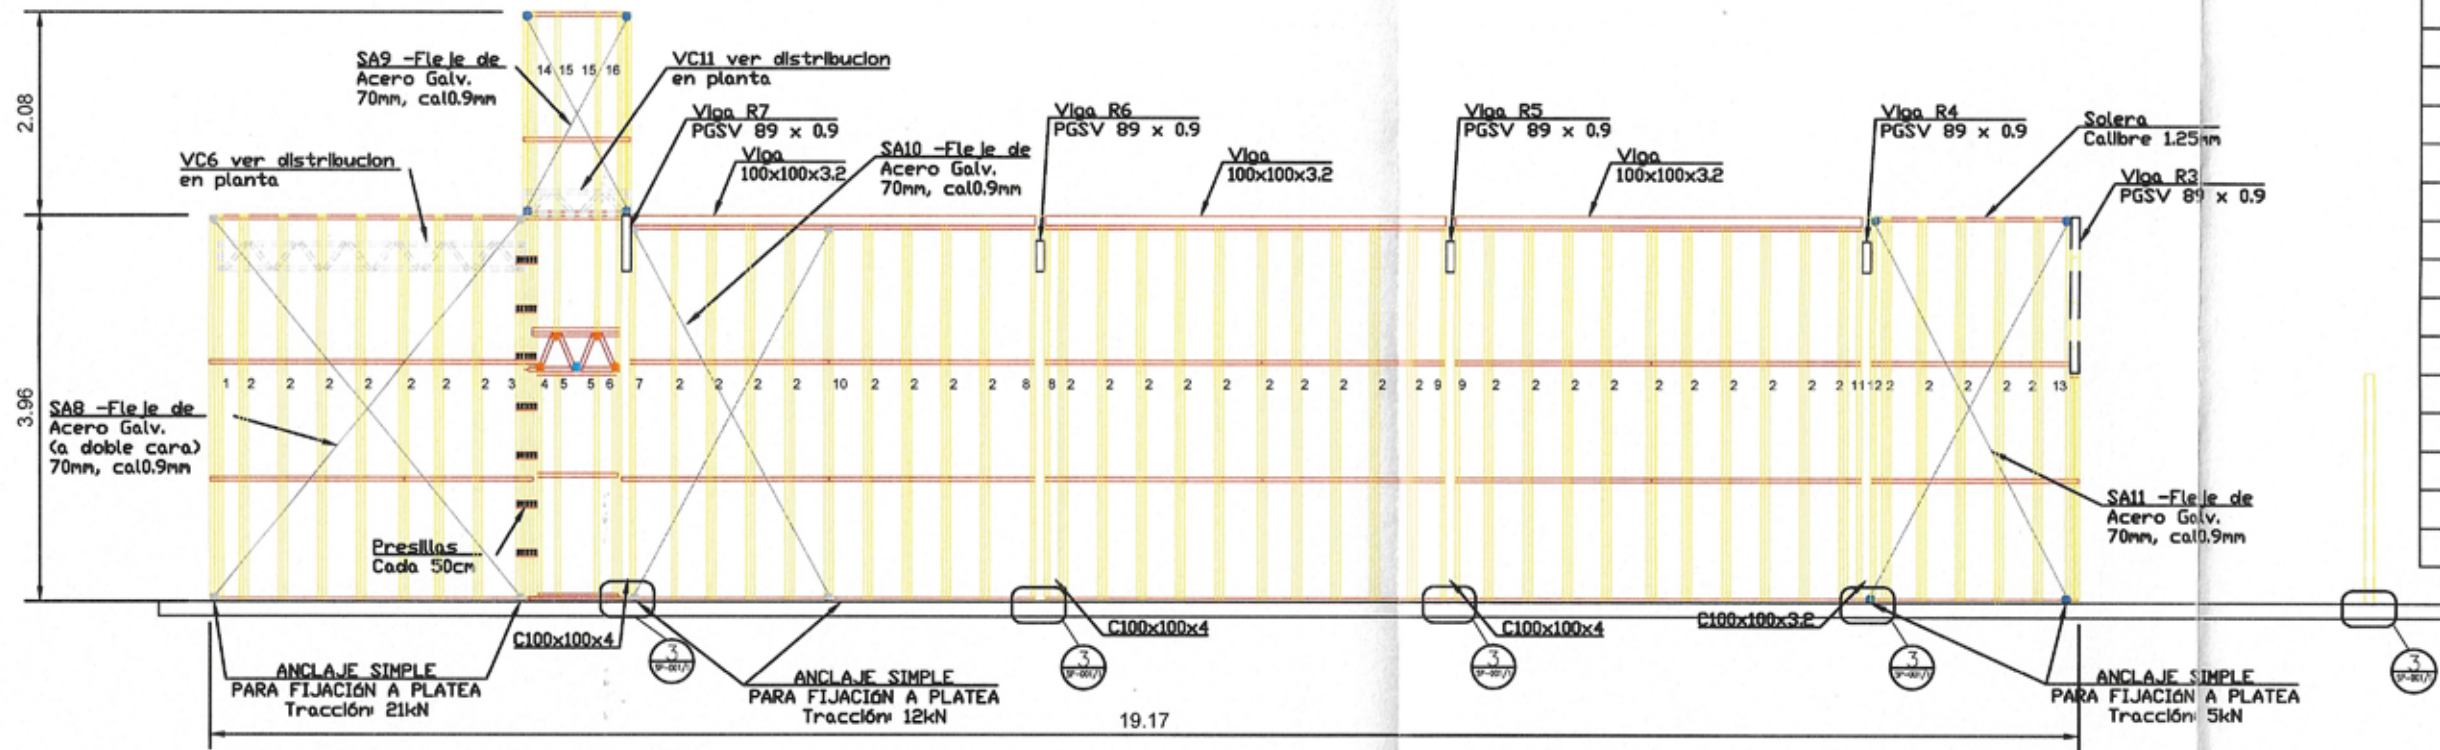

Montante	Cant. Requerida PGSV 89x0.9	Cant. Requerida PGSV 89x1,25
1	-	1
2	1	-

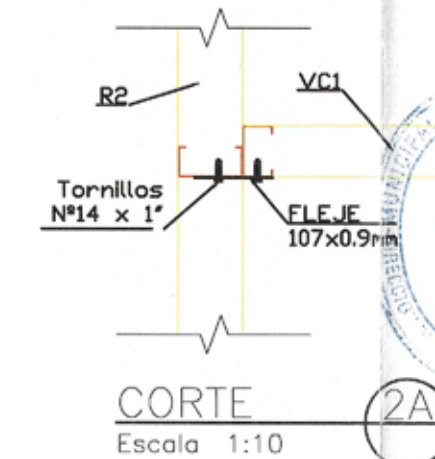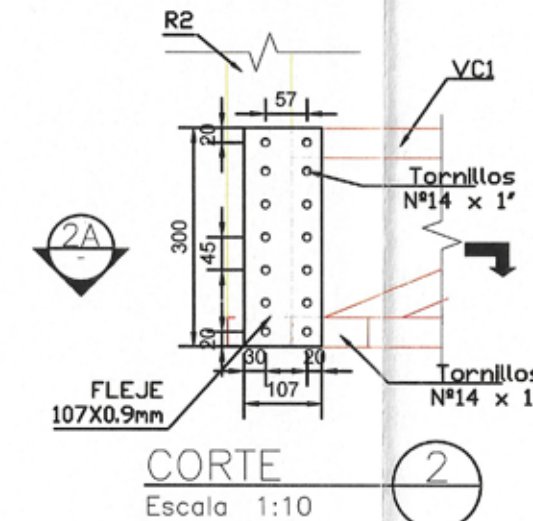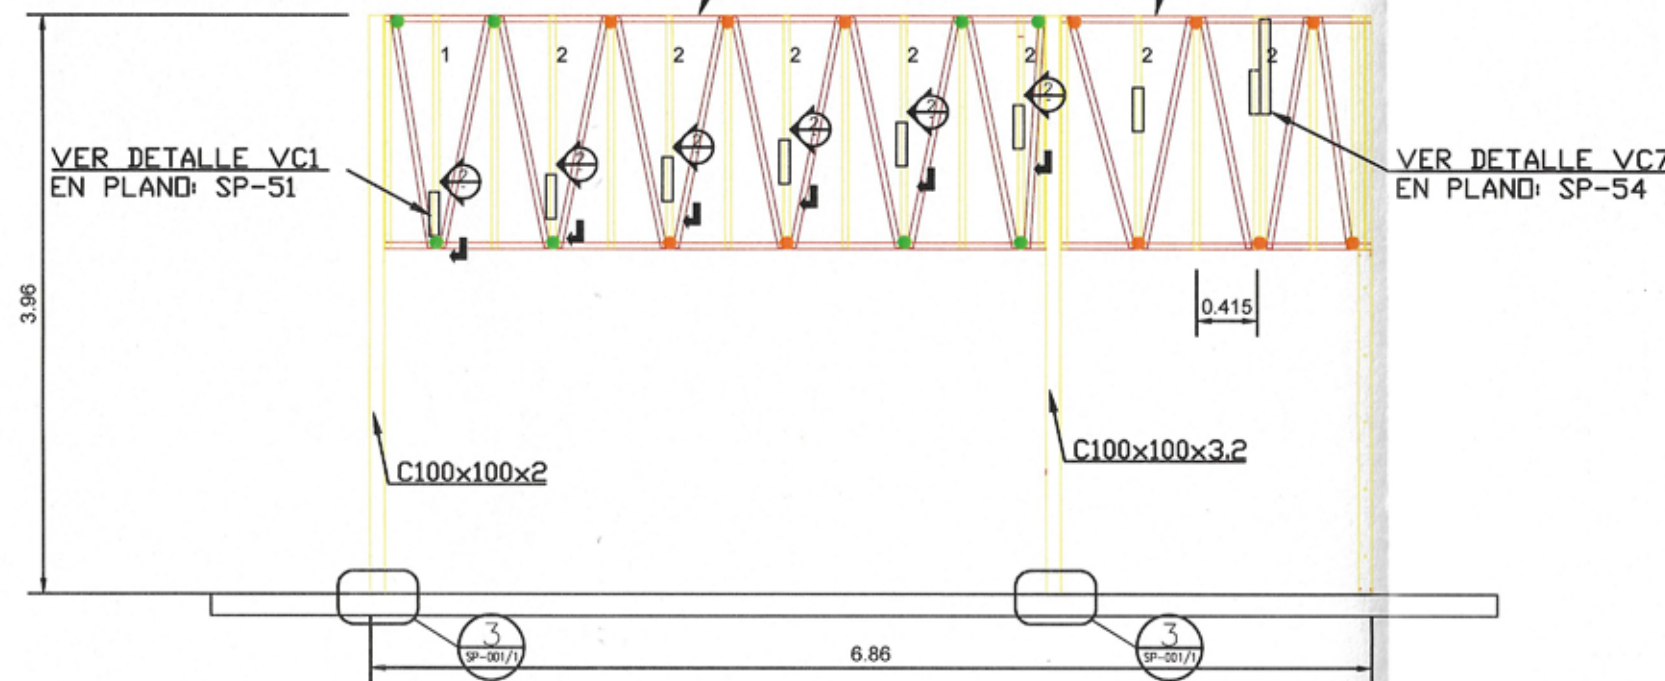


REFERENCIA UNIONES

- UNIÓN CON 1 TORNILLOS N°10 3/4"
- UNIÓN CON 2 TORNILLOS N°10 3/4"
- UNIÓN CON 3 TORNILLOS N°10 3/4"
- UNIÓN CON 4 TORNILLOS N°10 3/4"
- UNIÓN CON 5 TORNILLOS N°10 3/4"
- UNIÓN CON 6 TORNILLOS N°10 3/4"
- UNIÓN CON 7 TORNILLOS N°10 3/4"
- UNIÓN CON 8 TORNILLOS N°10 3/4"
- UNIÓN CON 9 TORNILLOS N°10 3/4"

Montante	Cant. Requerida PGSV 89x0.9
1	2
2	2
3	2
4	1
5	1
6	1
7	2
8	1
9	1
10	2
11	1
12	2
13	2
14	1
15	1
16	1


OBRA:		DISPENSARIO CRUZ ROJA		PLANO Nº:	E-08
MUNICIPALIDAD DE CORDOBA		SECRETARIA DE DESARROLLO URBANO		DIRECCION DE ARQUITECTURA	
DEPARTAMENTO DE ESTUDIOS Y PROYECTOS		NOMENCLATURA CATASTRAL		SUBDIRECTOR	
SUPERFICIES SUP. TERRENO		Sup. Coberto: m2		JEFE DPTO	
UNIFICACION		PROYECTO		DIBUJO	
FECHA:		16/03/2022		ESCALAS	
ESPES. mm		1/75		PLANTAS PLOTED	

Arq. FEDERICO ANJON
DIRECTOR DE ARQUITECTURA
MUNICIPALIDAD DE CORDOBA

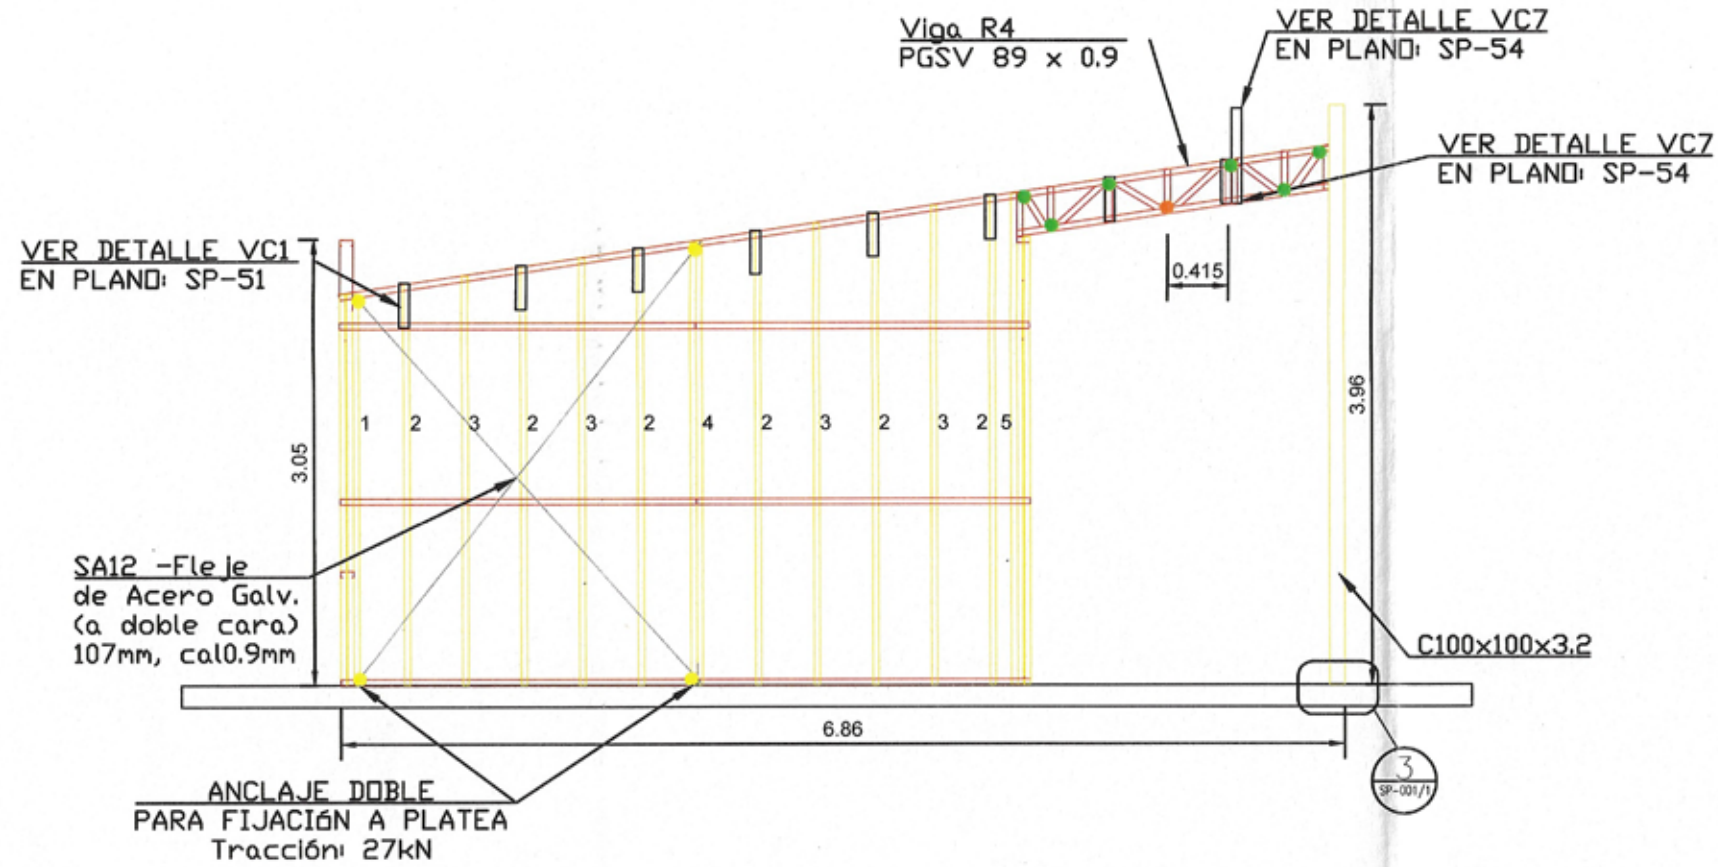

Montante	Cant. Requerida PGSV 89x0.9	Cant. Requerida PGSV 89x1,25
1	2	-
2	1	-
3	1	-
4	-	2
5	1	-

Montante	Cant. Requerida PGSV 89x0.9	Cant. Requerida PGSV 89x1,25
1	2	-
2	1	-
3	1	-
4	-	2
5	1	-

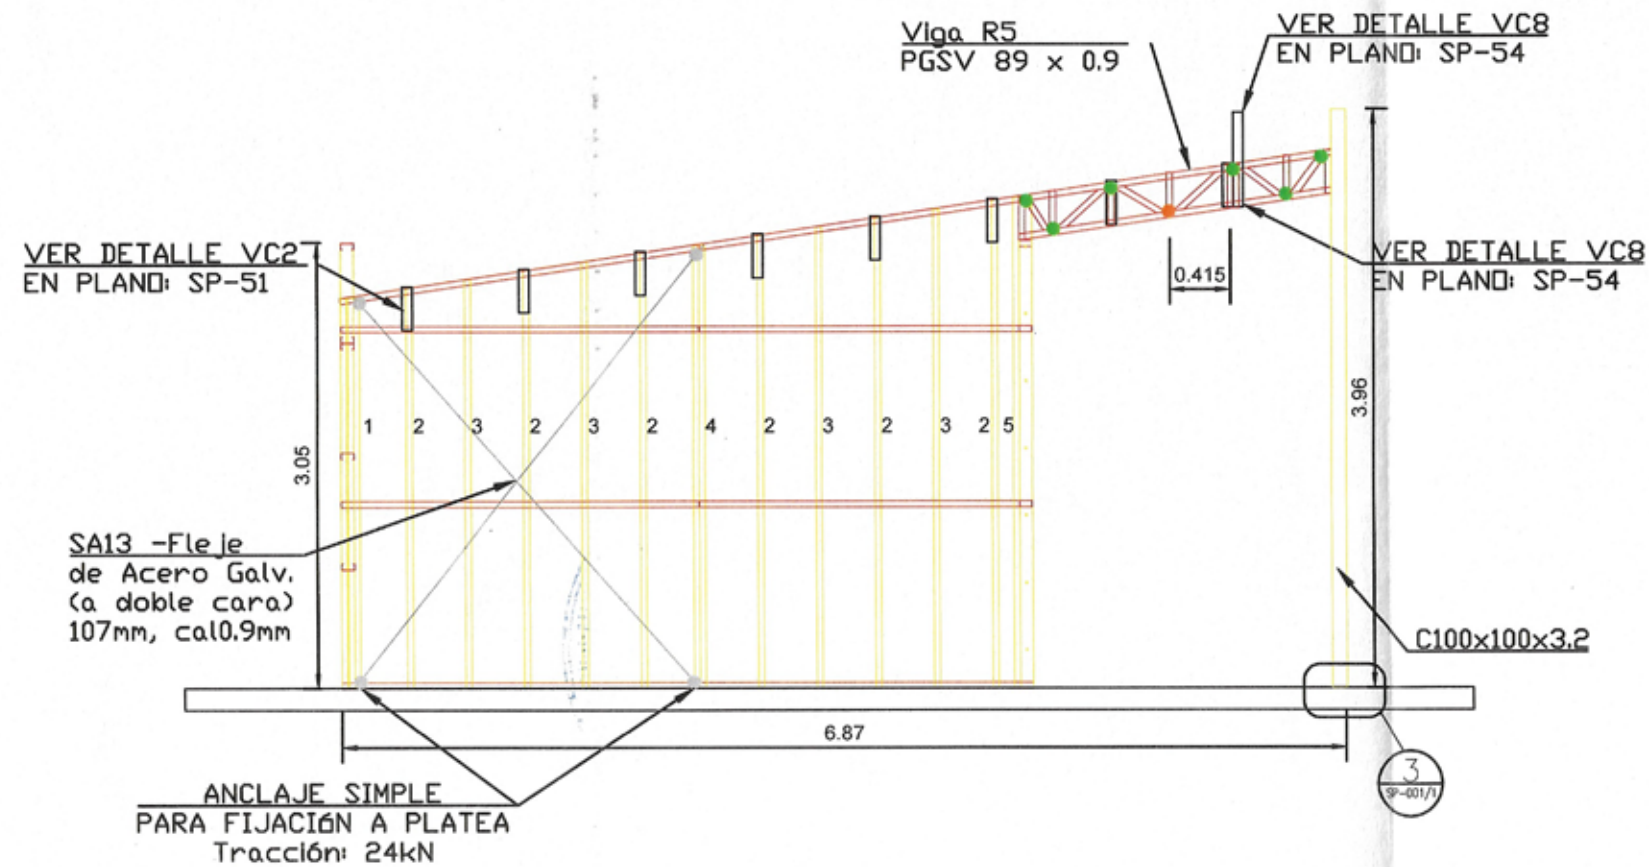


REFERENCIA UNIONES

- UNIÓN CON 1
TORNILLOS Nº10 3/4"
- UNIÓN CON 2
TORNILLOS Nº10 3/4"
- UNIÓN CON 3
TORNILLOS Nº10 3/4"
- UNIÓN CON 4
TORNILLOS Nº10 3/4"
- UNIÓN CON 5
TORNILLOS Nº10 3/4"
- UNIÓN CON 6
TORNILLOS Nº10 3/4"
- UNIÓN CON 7
TORNILLOS Nº10 3/4"
- UNIÓN CON 8
TORNILLOS Nº10 3/4"
- UNIÓN CON 9
TORNILLOS Nº10 3/4"




Arq. FEDERICO ARJON
DIRECTOR DE ARQUITECTURA
MUNICIPALIDAD DE CORDOBA

PLAN NO. E-09	
DISPENSARIO CRUZ ROJA	
ESTRUCTURAS VISTAS	
MUNICIPALIDAD DE CORDOBA	
SECRETARIA DE DESARROLLO URBANO	
DIRECCION DE ARQUITECTURA	
DEPARTAMENTO DE ESTUDIOS Y PROYECTOS	
NOMENCLATURA CATASTRAL	
SUPERFICIE SUP. TERRENO Sup. Cobierta: m2	DIRECTOR
JEFE DPTO	SUBDIRECTOR
DISEÑO	COLABORADOR
UBICACIÓN PROYECTO	ESCALAS 1/75
FECHA 10/03/2022	PLANTAS PLOTED

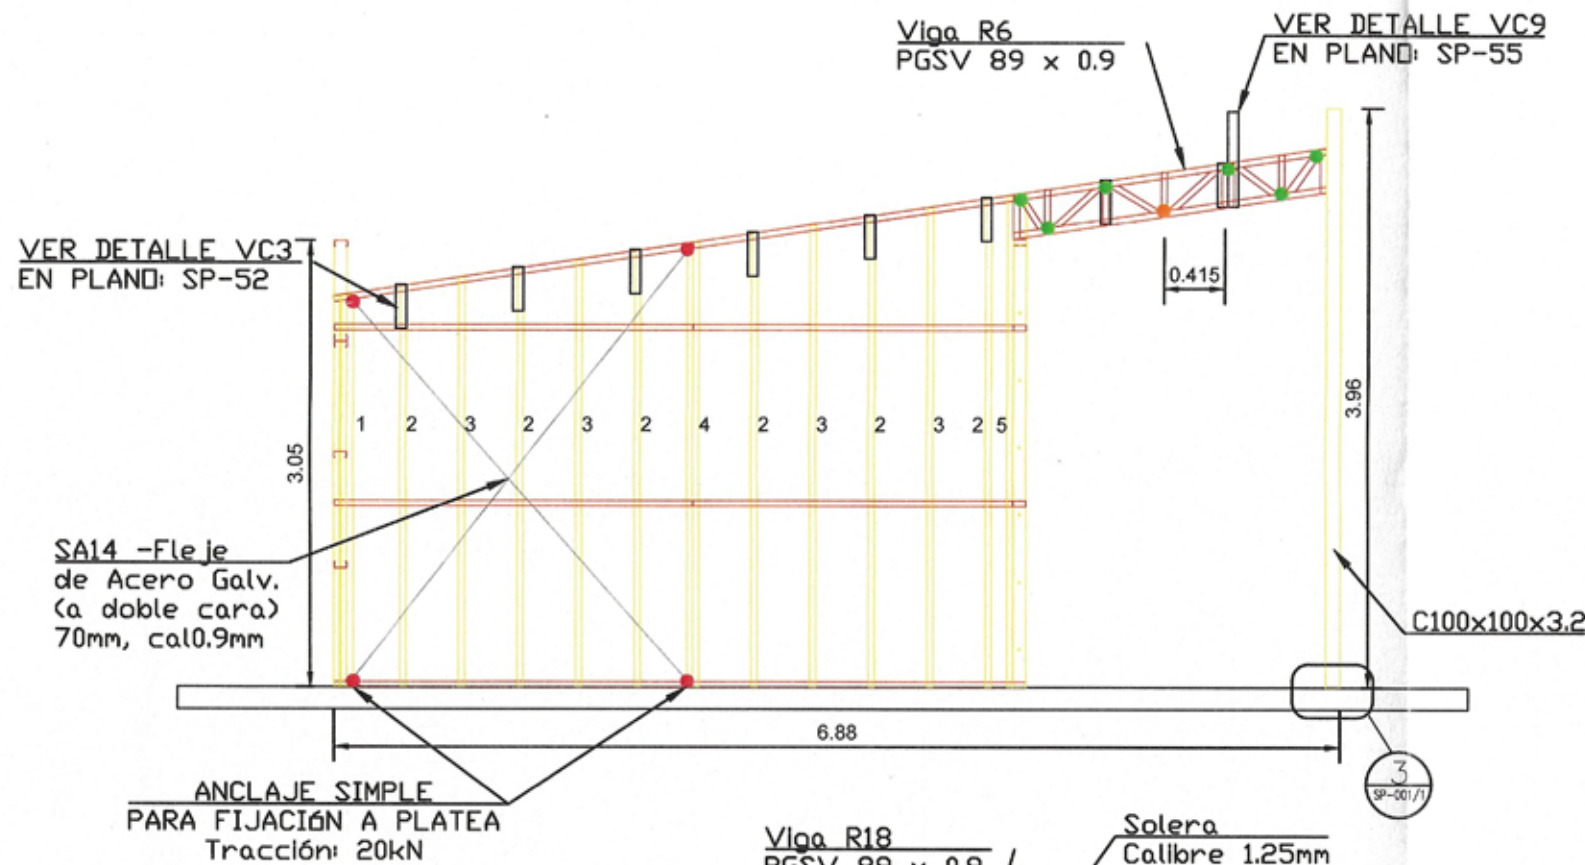

Montante	Cant. Requerida PGSV 89x0.9
1	2
2	1
3	1
4	2
5	1

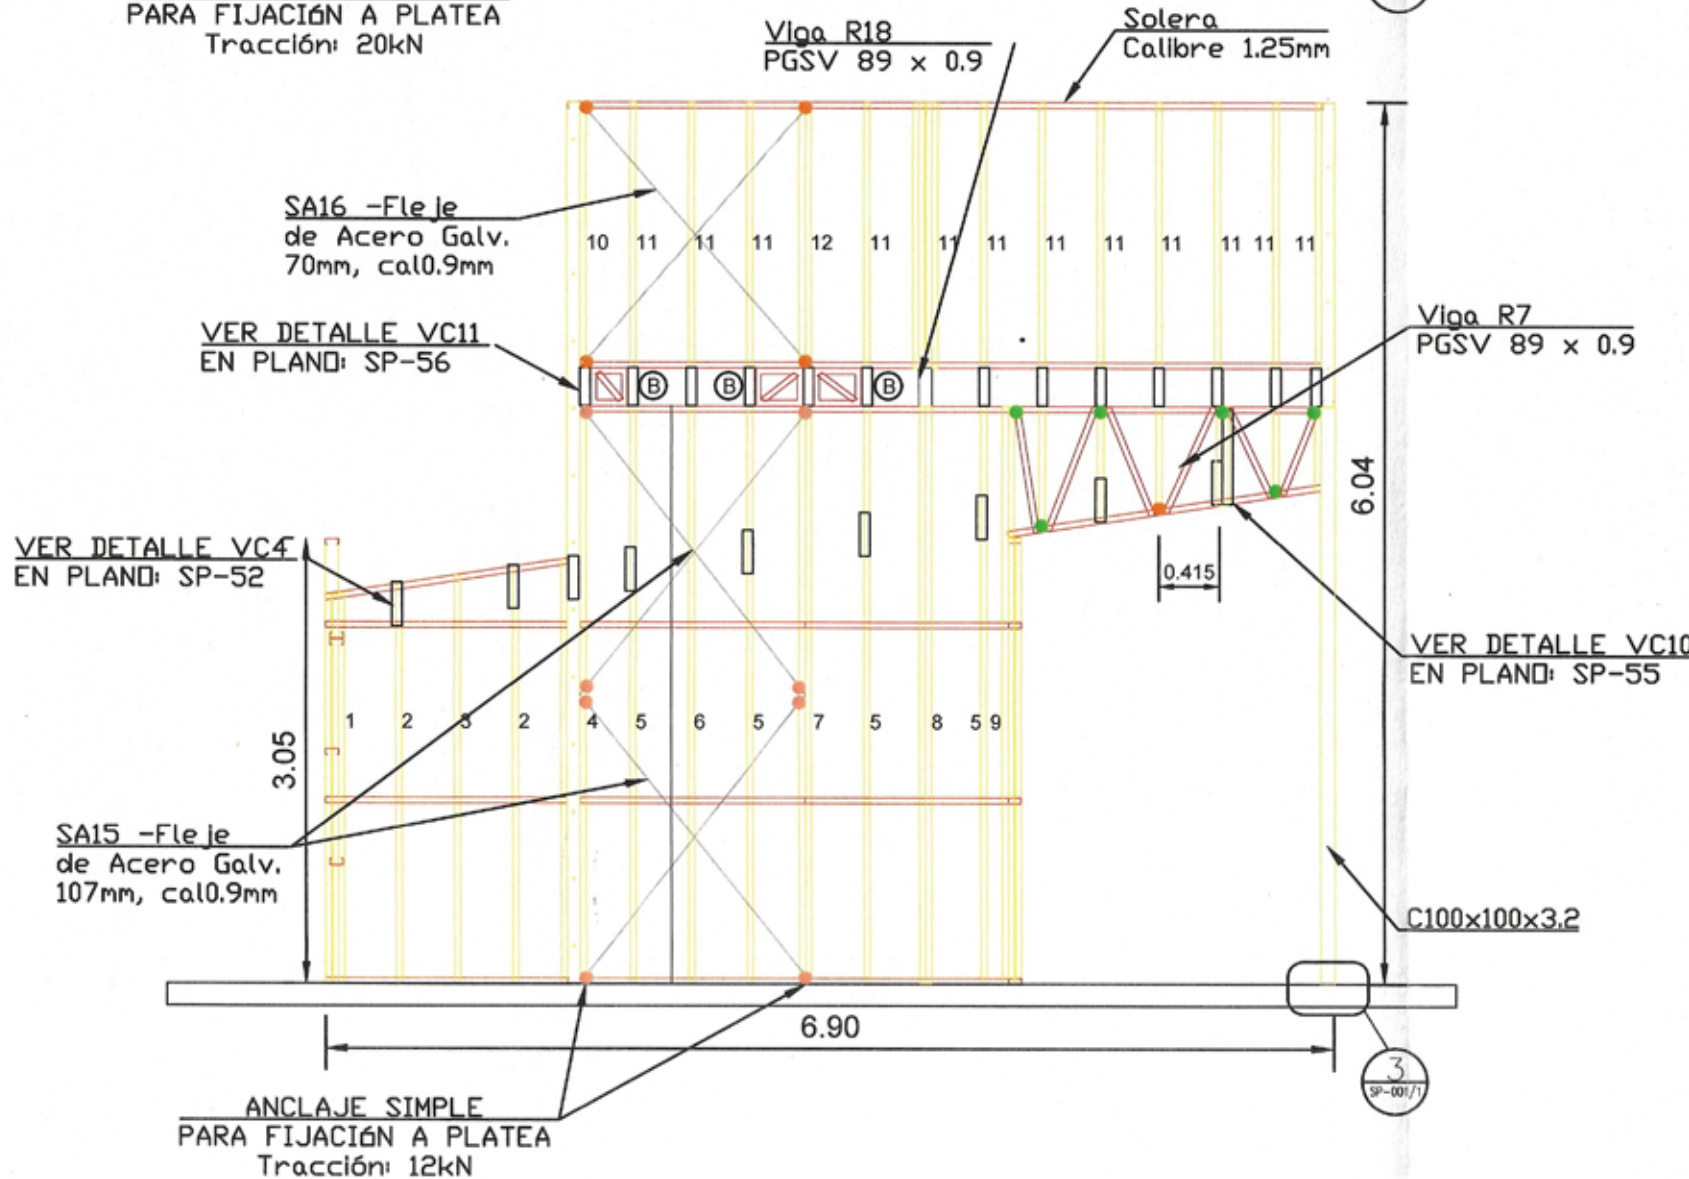

Montante	Cant. Requerida PGSV 89x0.9
1	1
2	1
3	1
4	2
5	1
6	1
7	2
8	1
9	1
10	1
11	1
12	1


REFERENCIA UNIONES

- UNIÓN CON 1
TORNILLOS Nº10 3/4"
- UNIÓN CON 2
TORNILLOS Nº10 3/4"
- UNIÓN CON 3
TORNILLOS Nº10 3/4"
- UNIÓN CON 4
TORNILLOS Nº10 3/4"
- UNIÓN CON 5
TORNILLOS Nº10 3/4"
- UNIÓN CON 6
TORNILLOS Nº10 3/4"
- UNIÓN CON 7
TORNILLOS Nº10 3/4"
- UNIÓN CON 8
TORNILLOS Nº10 3/4"
- UNIÓN CON 9
TORNILLOS Nº10 3/4"




Arq. FEDERICO ARJON
DIRECTOR DE ARQUITECTURA
MUNICIPALIDAD DE CORDOBA

COPIA:		DISPENSARIO CRUZ ROJA		PLANO Nº:	E-10
MUNICIPALIDAD DE CORDOBA		SECRETARIA DE DESARROLLO URBANO		DEPARTAMENTO DE ESTUDIOS Y PROYECTOS	
NOMENCLATURA CATASTRAL		SUBDIRECTOR		DIRECTOR	
SUPERFICIES: SUP. TERRENO: m2		JEFE DPTO		DISEÑO	
UBICACIÓN		PROYECTO		ESCALAS	
FECHA:		18/03/2022		1/75	
ESPES. mm				PLANTAS PLOTEO	

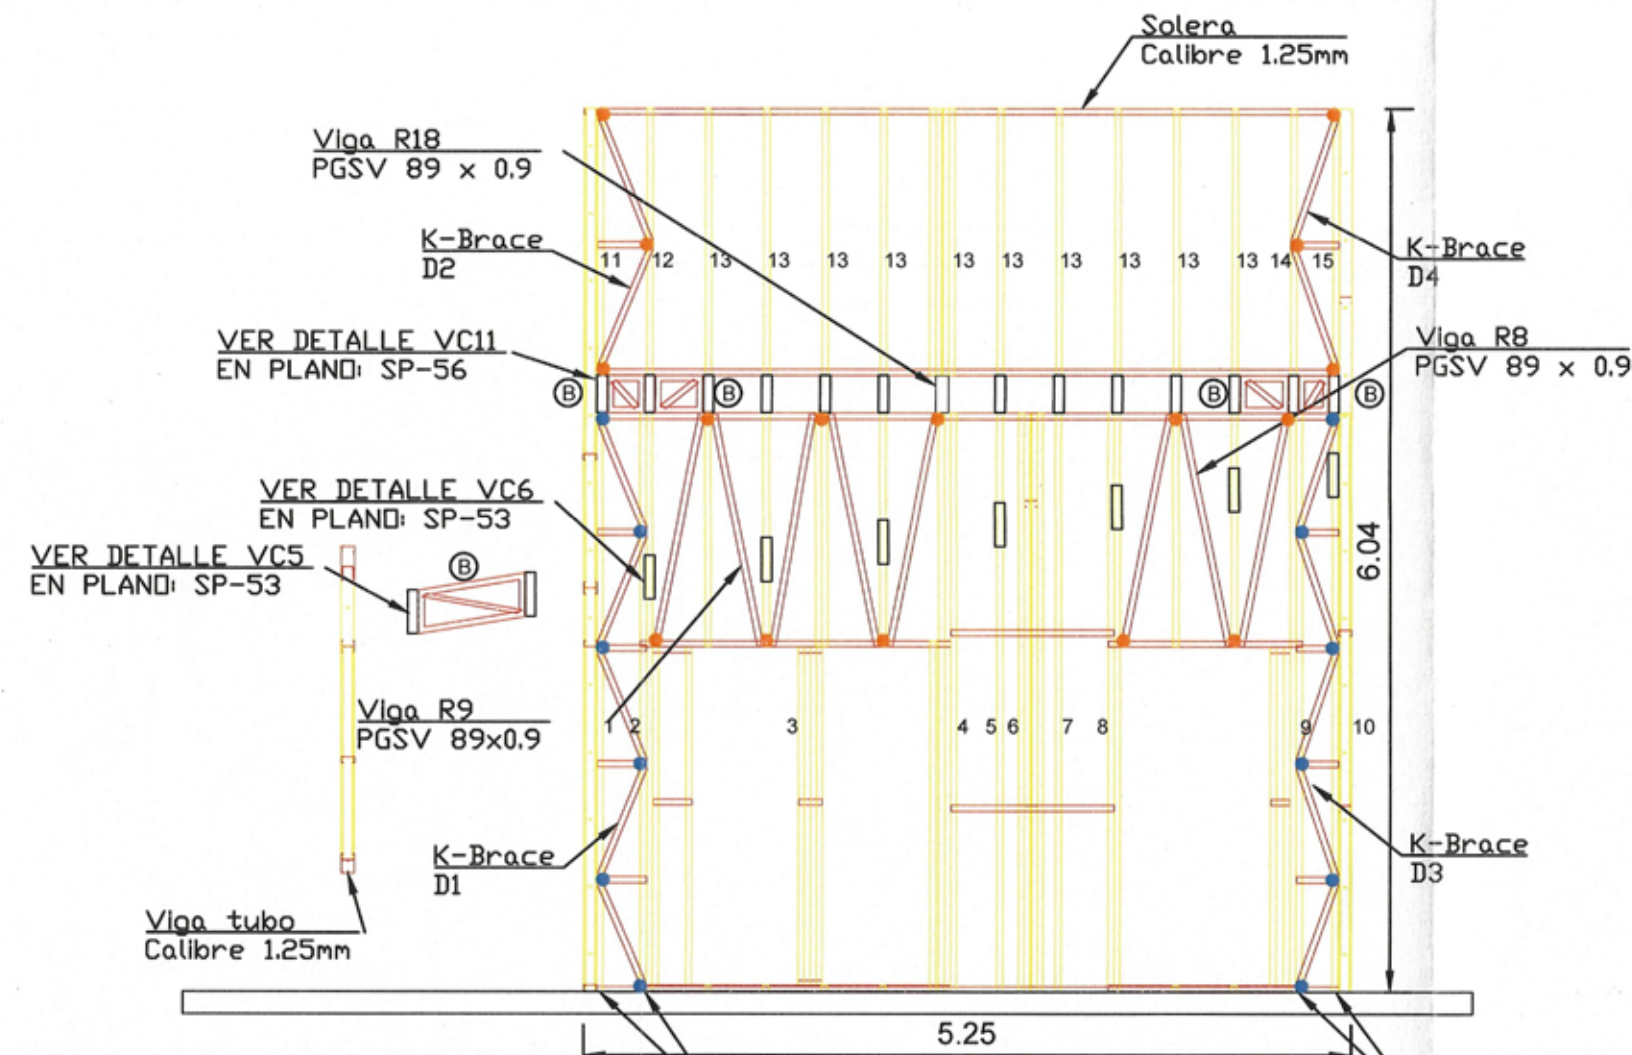

Montante	Cant. Requerida PGSV 89x0.9
1	2
2	2
3	1
4	1
5	1
6	1
7	1
8	1
9	2
10	2
11	1
12	1
13	1
14	1
15	1

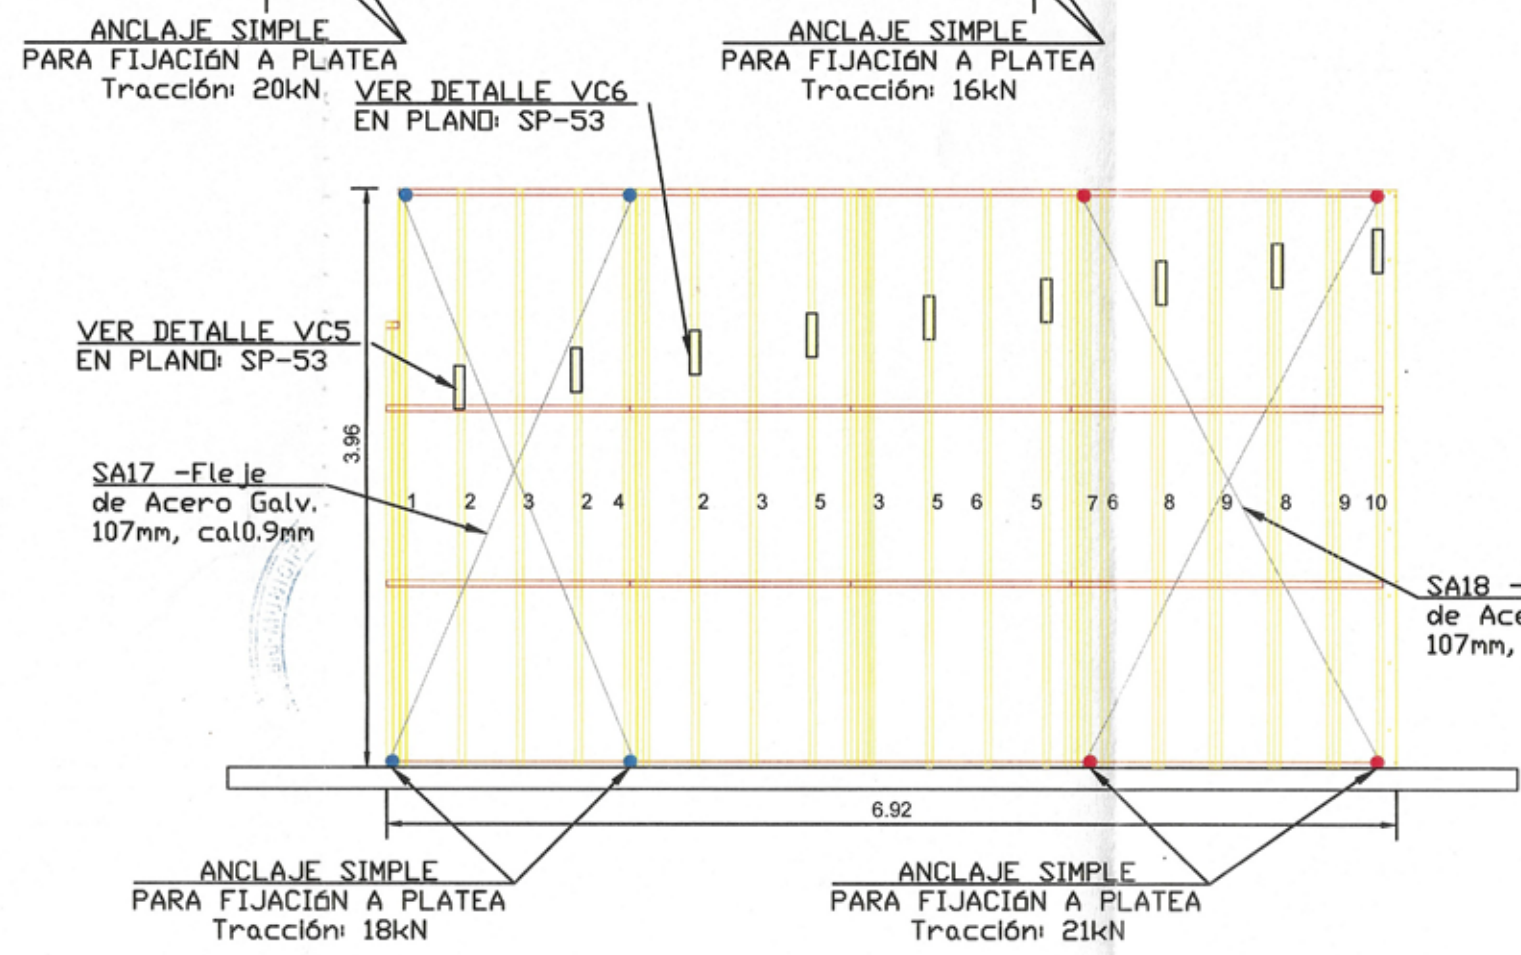

Montante	Cant. Requerida PGSV 89x0.9	Cant. Requerida PGSV 89x1,25
1	2	-
2	1	-
3	1	-
4	2	-
5	-	1
6	-	1
7	2	-
8	2	-
9	2	-
10	2	-

- REFERENCIA UNIONES**
- UNIÓN CON 1
TORNILLOS Nº10 3/4"
 - UNIÓN CON 2
TORNILLOS Nº10 3/4"
 - UNIÓN CON 3
TORNILLOS Nº10 3/4"
 - UNIÓN CON 4
TORNILLOS Nº10 3/4"
 - UNIÓN CON 5
TORNILLOS Nº10 3/4"
 - UNIÓN CON 6
TORNILLOS Nº10 3/4"
 - UNIÓN CON 7
TORNILLOS Nº10 3/4"
 - UNIÓN CON 8
TORNILLOS Nº10 3/4"
 - UNIÓN CON 9
TORNILLOS Nº10 3/4"



[Signature]
DIRECTOR DE ARQUITECTURA
MUNICIPALIDAD DE CORDOBA

OBRA: DISPENSARIO CRUZ ROJA		PLANO N°: E-11
MUNICIPALIDAD DE CORDOBA SECRETARIA DE DESARROLLO URBANO DIRECCION DE ARQUITECTURA DEPARTAMENTO DE ESTUDIOS Y PROYECTOS		
NOMENCLATURA CATASTRAL	SUBDIRECTOR	DIRECTOR
SUPERFICIES: SUP. TERRENO: Sup. Cubierta: m2	JEFE DPTO	DIBUJO
UBICACIÓN	PROYECTO	ESCALAS 1:75
FECHA: 18/03/2022	0.1 0.2 0.3 0.4 0.5 0.6 0.8 1.2	PLANTAS PLOTEO